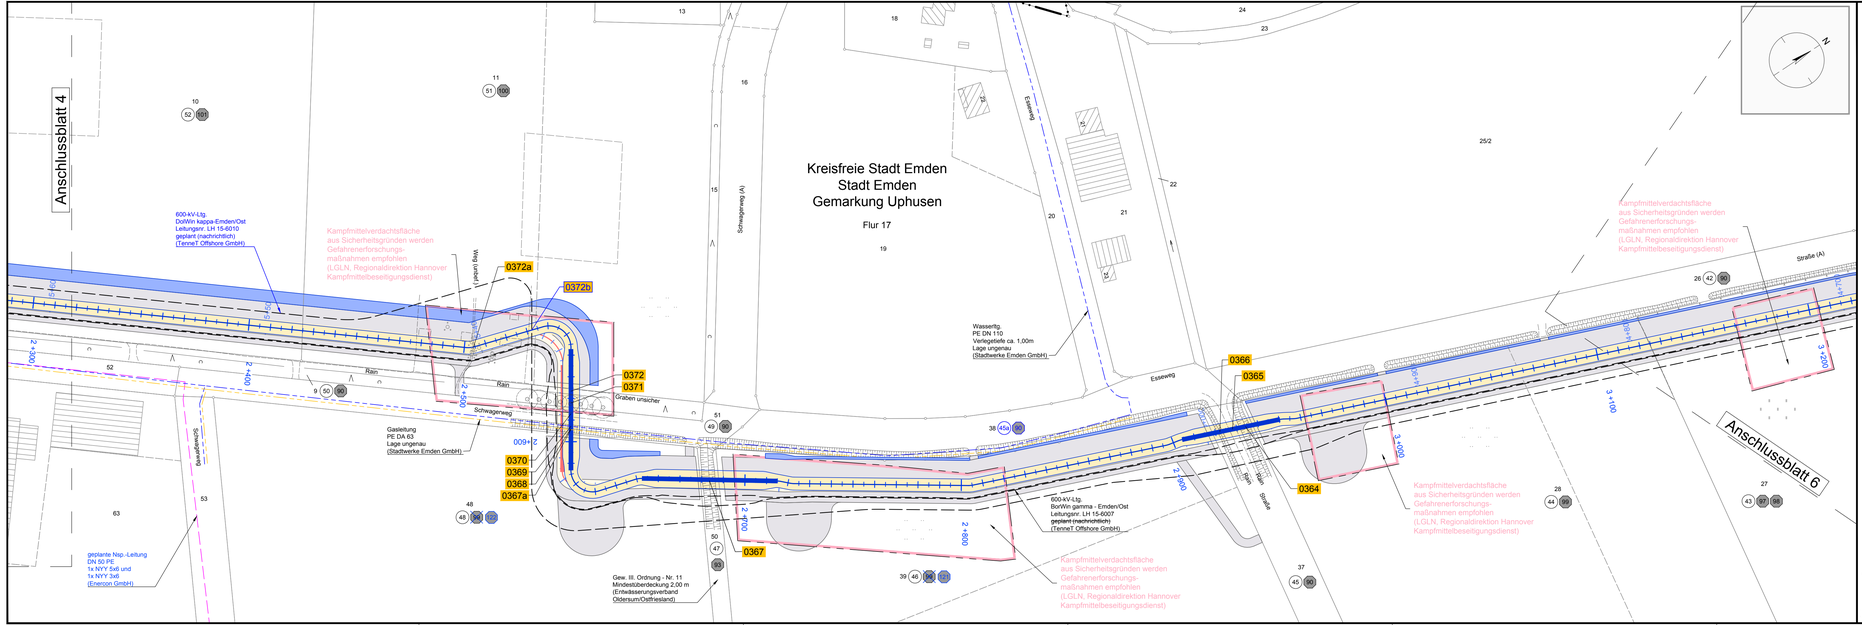

Legende:

Grenzen*)
- Land
- Kreis
- Stadt/Gem.
- Gemarkung
- Flur
- Flurstück
- Flurstücksnummer 35/6
- Zaun
- Bruchkanten (z.B. Böschungsoberkanten)

Leitungen
- Freileitung
- Kabel
- Rohrleitung
- Gas
- Wasser
- Abwasser
- Kreuzungsnummer 0001
- Leitungsachse (Trassenachse)
- Schutzrohr / HDD-Verfahren
- Schutzrohr / offene Bauweise
- Schutzrohr / HDD-Verfahren neu
- Schutzrohr / offene Bauweise neu
- Kilometrierung 0+000 bis 1+000
- planfestgestellte BorWin4 Trasse

- Flurstücks-Ordnungsnummer: 1 entfällt 1 neu
- Eigentümer-Schlüsselnummer: 2 entfällt 2 neu
- temporäre Flächeninanspruch-nahme (Arbeitsbereich)
- temporäre Flächeninanspruch-nahme DW5 (Arbeitsbereich)
- dauerhafte Flächeninanspruch-nahme (Schutzbereich)
- dauerhafte Flächeninanspruch-nahme DW5 (Schutzbereich)

Trasse

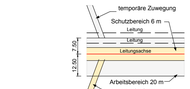

Regelquerschnitt

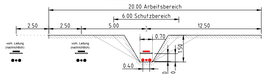

*) Quelle: Auszug aus den Geobasisdaten der Niedersächsischen Vermessungs- und Katasterverwaltung, © 2011 Landesamt für Geoinformation und Landesvermessung Niedersachsen (LGLN)

Deckblatt

Anlage 4.2

DolWin5
600-kV-DC Leitung
DolWin epsilon - Emden/Ost
Lage- und Grunderwerbsplan/ Bauwerksplan

Maßstab: 1:1000

1. Planänderung

Hochspannungskabel: 2 DC-Kabel Typ XLPE
Steuerkabel: LWL-Kabel
Lage und Tiefe von kreuzenden Leitungen dienen nur zur Übersicht.

Planfeststellungsunterlage

Aufgestellt Bayreuth, den 08.03.2013
W.Netz BorWin4 GmbH
TenneT Offshore GmbH

SPIE

Ersteller-Zeichnungs-Nr.: ~~LH-15-6008_4.2.037~~ LH-15-6011_4.2.005

Uphusen	Stadt Emden	Kreisfreie Stadt Emden	1	12.04.18	Rotz	Trassenlage, BE-Flächen
Gemarkung	Gemeinde	Landkreis	Ind.	Datum	Name	Änderung

Zugehörigkeit			Verweis	Maßstab	Format
				1:1000	1189x297
Technische Referenz	Erstellt durch	Genehmigt von	Änd.	Ausgabedatum	Dokumentenstatus	Zähltiel
	SPIE SAG GmbH H.Ohmer / H.Rotz	DC Netz BorWin4 GmbH TenneT Offshore GmbH	-	01.03.2013 Erstellstatum	E	005 Blatt 41

Objektname: ~~LH-15-6008 600-kV-DC Leitung BorWin delta – Emden/Ost~~ LH-15-6011 600-kV-DC Leitung DolWin epsilon - Emden/Ost

Klassifikation - Dokumentenart: LD1

Ident-Nr.

Titel: Lage- und Grunderwerbsplan / Bauwerksplan
km 24+750 bis 25+600 km 02+300 bis 03+220