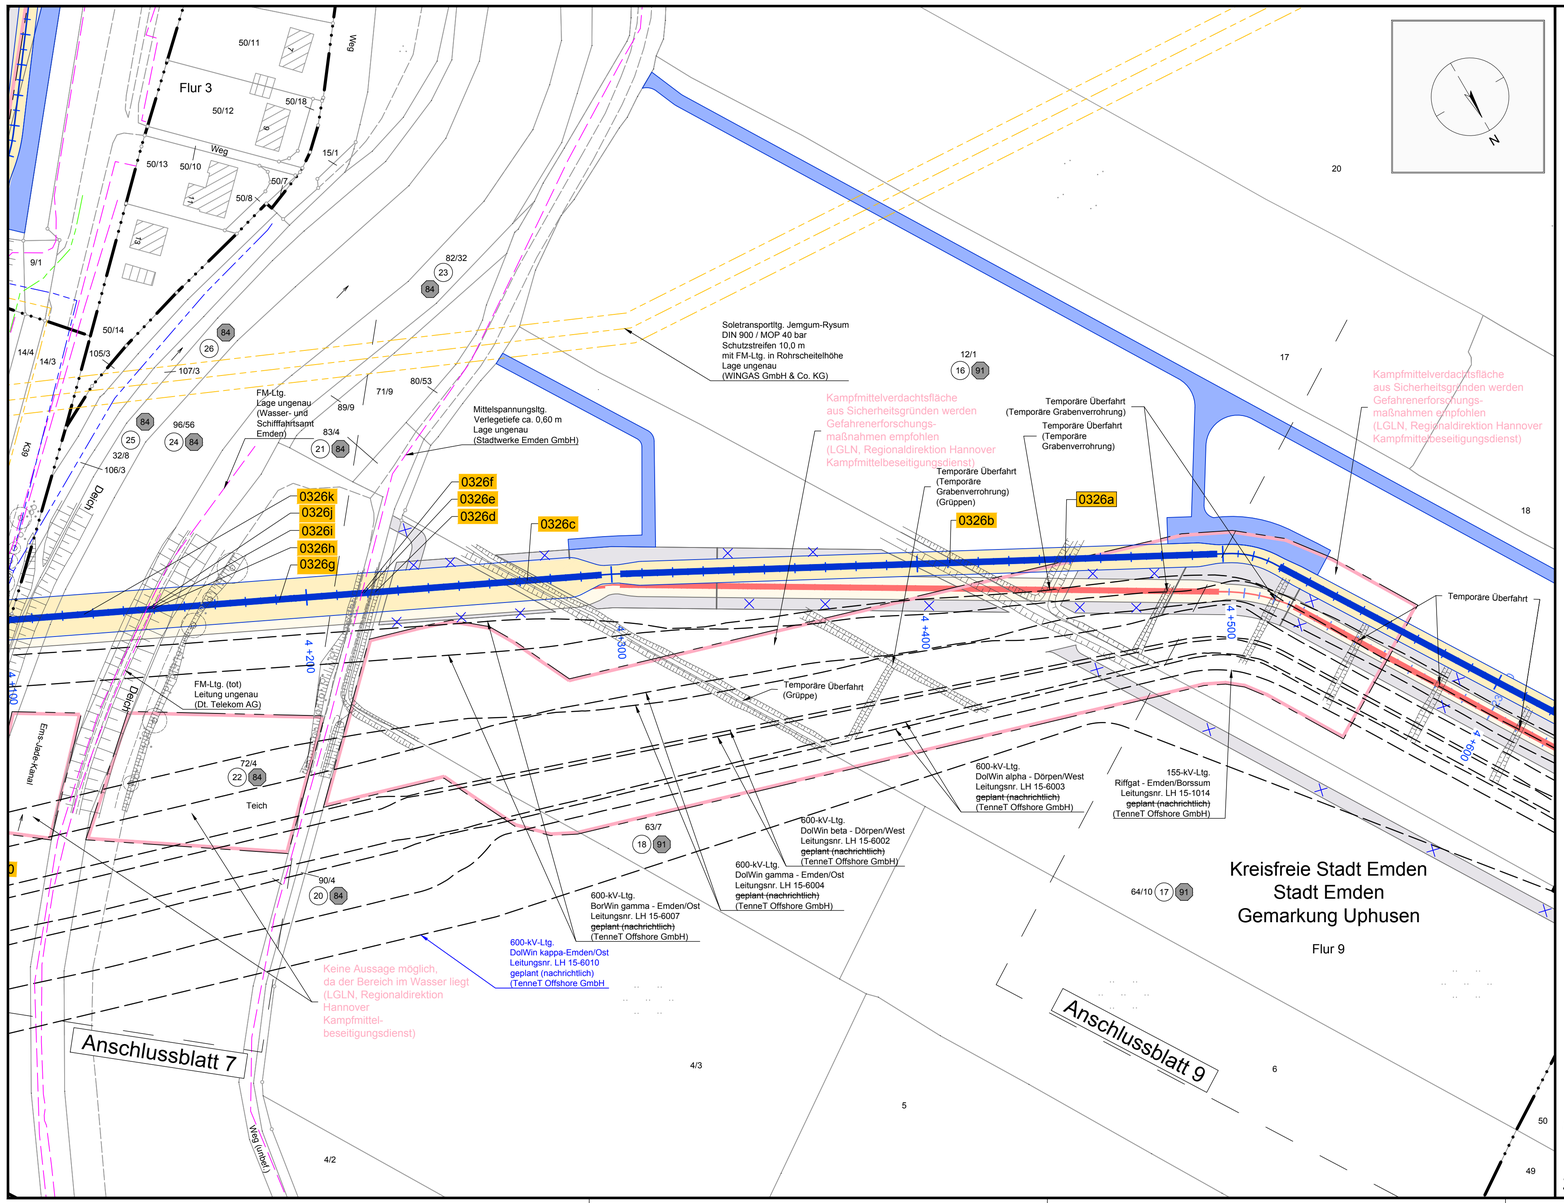

Legende:

Grenzen*)

- Land
- Kreis
- Stadt/Gem.
- Gemarkung
- Flur
- Flurstück
- Flurstücksnummer (35/6)
- Zaun
- Bruchkanten (z.B. Böschungsoberkanten)

Leitungen

- Freileitung
- Kabel
- Rohrleitung
- Gas
- Wasser
- Abwasser
- Kreuzungsnummer (0001)
- Leitungsachse (Trassenachse)
- Schutzrohr / HDD-Verfahren
- Schutzrohr / offene Bauweise
- Schutzrohr / HDD-Verfahren neu
- Schutzrohr / offene Bauweise neu
- Kilometrierung (000+00, 000+100)
- planfestgestellte BorWin4 Trasse
- Flurstücks-Ordnungsnummer (1 entfällt, 1 neu)
- Eigentümer-Schlüsselnummer (2 entfällt, 2 neu)
- temporäre Flächeninanspruchnahme (Arbeitsbereich) / temporäre Flächeninanspruchnahme DW5 (Arbeitsbereich)
- dauerhafte Flächeninanspruchnahme (Schutzbereich) / dauerhafte Flächeninanspruchnahme DW5 (Schutzbereich)

Trasse

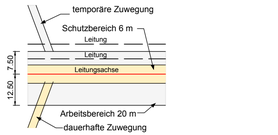

Regelquerschnitt

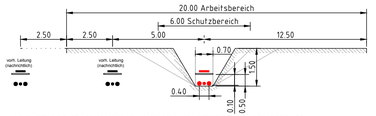

*) Quelle: Auszug aus den Geobasisdaten der Niedersächsischen Vermessungs- und Katasterverwaltung,
© 2011 Landesamt für Geoinformation und Landentwicklung Niedersachsen (LGLN)

Deckblatt

Anlage 4.2

DolWin5
600-kV-DC Leitung
DolWin epsilon - Emden/Ost
Lage- und Grunderwerbsplan/ Bauwerksplan

Maßstab: 1:1000

1. Planänderung

Hochspannungskabel: 2 DC-Kabel Typ XLPE
Steuerkabel: LWL-Kabel
Lage und Tiefe von kreuzenden Leitungen dienen nur zur Übersicht.

Planfeststellungsunterlage

Aufgestellt Bayreuth, den 08.03.2013
~~DC Netz BorWin4 GmbH~~
TenneT Offshore GmbH

SPIE

Ersteller-Zeichnungs-Nr: ~~LH-15-6008_4.2.034~~ LH-15-6011_4.2.008

Ind.	Datum	Name	Änderung
2	12.04.18	Rötz	Trassenlage, BE-Flächen
1	08.2014	Lipp	Änderung Trassenverlauf

Uphusen	Stadt Emden	Kreisfreie Stadt Emden
Gemarkung	Gemeinde	Landkreis

Zugehörigkeit	Verweis	Maßstab	Format
-		1:1000	841x297

Technische Referenz	Erstellt durch	Genehmigt von	Änd.	Ausgabedatum	Dokumentenstatus	Zähltiefe
	SPIE SAG GmbH H.Othmer / H.Rötz	~~DC Netz BorWin4 GmbH~~ TenneT Offshore GmbH	-	01.03.2013 Erstelldatum	E	006 Blatt 41

TenneT Taking power further

Objektname: ~~LH-15-6008 600-kV-DC Leitung BorWin delta - Emden/Ost~~
LH-15-6011 600-kV-DC Leitung DolWin epsilon - Emden/Ost

Klassifikation - Dokumentenart: LD1

Ident-Nr.:

Titel: Lage- und Grunderwerbsplan / Bauwerksplan
~~km 23+350 bis 23+750~~ km 04+110 bis 04+610