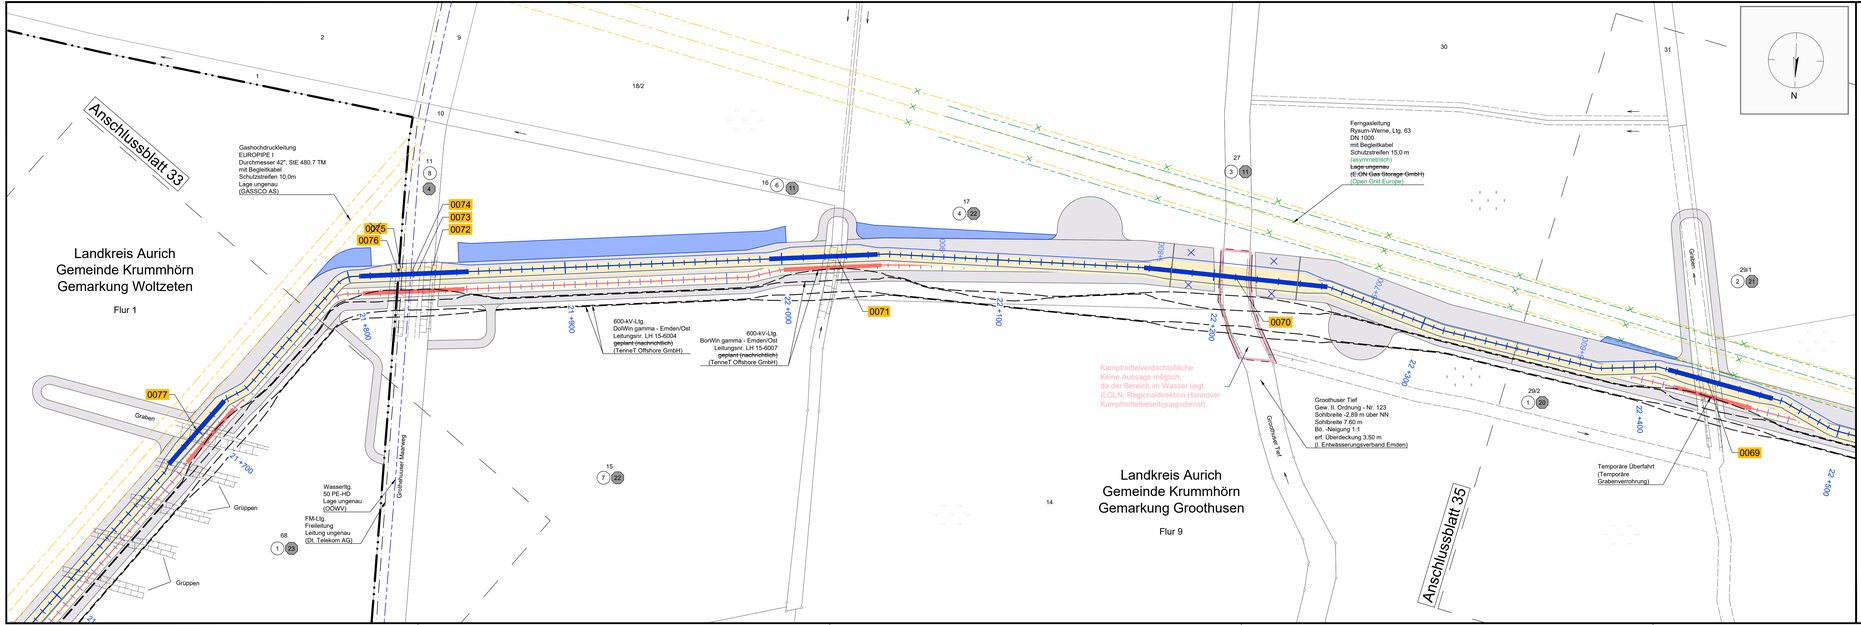

Legende:

Grenzen*)
- Land
- Kreis
- Stadt/Gem.
- Gemarkung
- Flur
- Flurstück
- Flurstücksnummer 35/6
- Zaun
- Bruchkanten (z.B. Böschungsoberkanten)

Leitungen
- Freileitung
- Kabel
- Rohrleitung
- Gas
- Wasser
- Abwasser
- Kreuzungsnummer 0001
- Leitungsachse (Trassenachse)
- Schutzrohr / HDD-Verfahren
- Schutzrohr / offene Bauweise
- Schutzrohr / HDD-Verfahren neu
- Schutzrohr / offene Bauweise neu
- Kilometrierung 21+000 bis 22+500
- planfestgestellte BorWin4 Trasse
- Flurstücks-Ordnungsnummer 1 entfällt 1 neu
- Eigentümer-Schlüsselnummer 2 entfällt 2 neu
- temporäre Flächeninanspruchnahme (Arbeitsbereich)
- temporäre Flächeninanspruchnahme DWS (Arbeitsbereich)
- dauerhafte Flächeninanspruchnahme (Schutzbereich)
- dauerhafte Flächeninanspruchnahme DWS (Schutzbereich)

Trasse

Regelquerschnitt

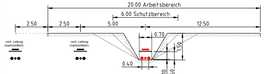

*) Quelle: Auszug aus den Geobasisdaten der Niedersächsischen Vermessungs- und Katasterverwaltung,
© 2011 Landesamt für Geoinformation und Landentwicklung Niedersachsen (LGLN)

Deckblatt

Anlage 4.2

DolWin5
600-kV-DC Leitung
DolWin epsilon - Emden/Ost
Lage- und Grunderwerbsplan/ Bauwerksplan

Maßstab: 1:1000

1. Planänderung
Planänderung GRÜN

Hochspannungskabel: 2 DC-Kabel Typ XLPE
Steuerkabel: LWL-Kabel
Lage und Tiefe von kreuzenden Leitungen dienen nur zur Übersicht.

Planfeststellungsunterlage

Aufgestellt Bayreuth, den 08.03.2013
~~M.Netz BorWin4 GmbH~~
TenneT Offshore GmbH

SPIE

Ersteller-Zeichnungs-Nr.: ~~LH-15-6008_4.2.008~~ LH-15-6011_4.2.034

			Ind.	Datum	Name	Änderung
Groothusen	Krummhörn	Aurich	2	05.03.20	Cvis	Änderung Leitungen
Woltzeten	Krummhörn	Aurich	1	17.04.18	Rotz	Trassenlage, BE-Flächen
Gemarkung	Gemeinde	Landkreis	Ind.	Datum	Name	Änderung

Zugehörigkeit			Verweis	Maßstab	Format
A			-	1:1000	841x297
Technische Referenz	Erstellt durch	Genehmigt von	Änd.	Ausgabedatum	Dokumentenstatus	Zahlbeil
	SPIE SAG GmbH H.Ohmer / H.Rotz	~~DC Netz BorWin4 GmbH~~ TenneT Offshore GmbH	-	01.03.2013 Erstelldatum	E	034 Blatt 41

Objektname: ~~LH-15-6008 600-kV-DC Leitung BorWin delta – Emden/Ost~~ LH-15-6011 600-kV-DC Leitung DolWin epsilon - Emden/Ost

Klassifikation - Dokumentenart: LD1

Ident-Nr.

Titel: Lage- und Grunderwerbsplan / Bauwerksplan
~~km 5+600 bis 6+300~~ km 21+600 bis 22+500