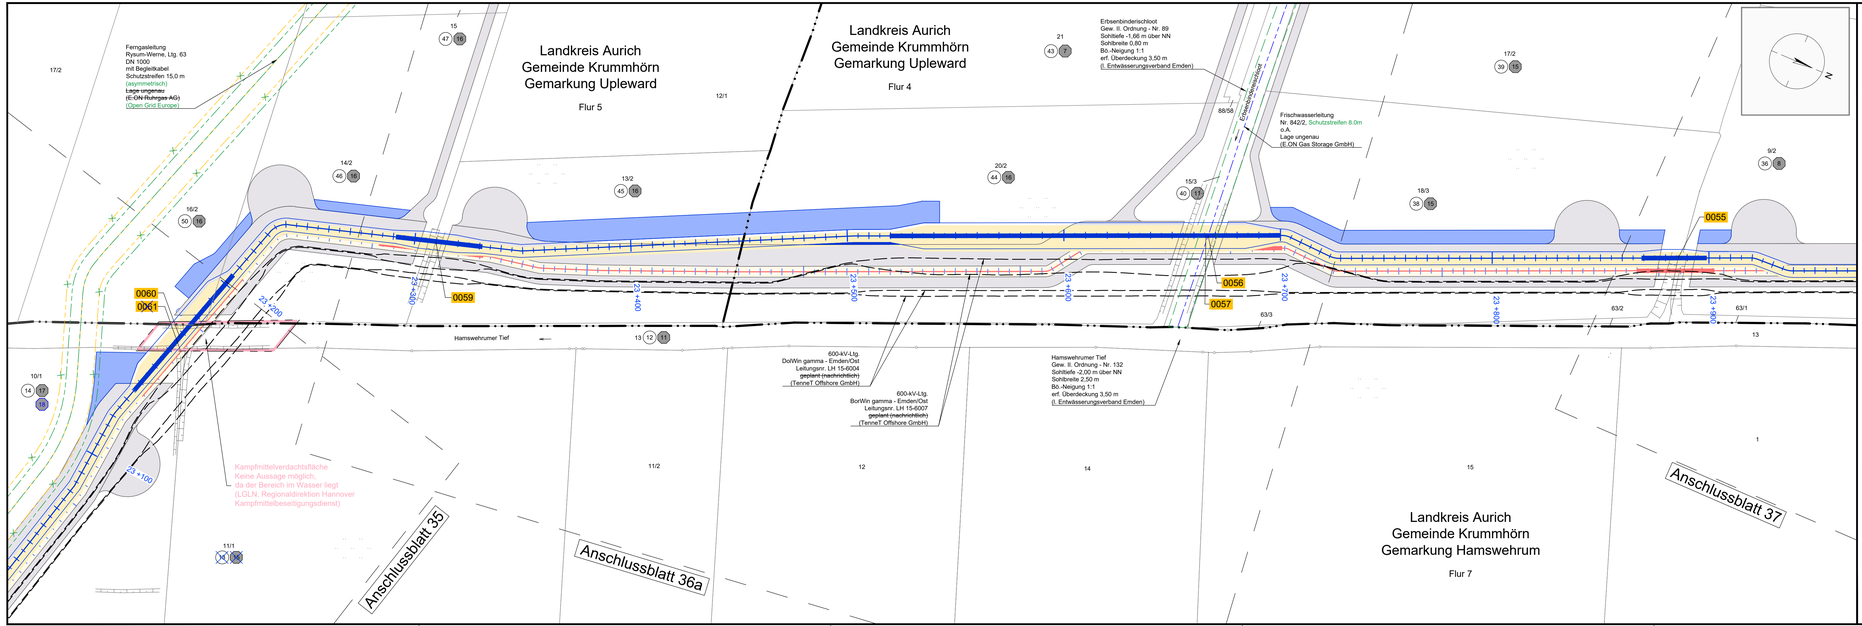

Legende:

Grenzen*)

- Land
- Kreis
- Stadt/Gem.
- Gemarkung
- Flur
- Flurstück
- Flurstücksnummer (35/6)
- Zaun
- Bruchkanten (z.B. Böschungsoberkanten)

Leitungen

- Freileitung
- Kabel
- Rohrleitung
- Gas
- Wasser
- Abwasser
- Kreuzungsnummer (0001)
- Leitungsachse (Trassenachse)
- Schutzrohr / HDD-Verfahren
- Schutzrohr / offene Bauweise
- Schutzrohr / HDD-Verfahren neu
- Schutzrohr / offene Bauweise neu
- Kilometrierung (23+000 … 24+100)
- planfestgestellte BorWin4 Trasse

- Flurstücks-Ordnungsnummer: (1) entfällt (1) neu
- Eigentümer-Schlüsselnummer: (2) entfällt (2) neu
- temporäre Flächeninanspruchnahme (Arbeitsbereich) / temporäre Flächeninanspruchnahme DWS (Arbeitsbereich)
- dauerhafte Flächeninanspruchnahme (Schutzbereich) / dauerhafte Flächeninanspruchnahme DWS (Schutzbereich)

Trasse

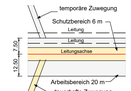

Regelquerschnitt

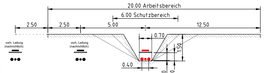

*) Quelle: Auszug aus den Geobasisdaten der Niedersächsischen Vermessungs- und Katasterverwaltung, © 2011 Landesamt für Geoinformation und Landentwicklung Niedersachsen (LGLN)

Deckblatt

Anlage 4.2

DolWin5
600-kV-DC Leitung
DolWin epsilon - Emden/Ost
Lage- und Grunderwerbsplan/ Bauwerksplan

Maßstab: 1:1000

1. Planänderung
Planänderung GRÜN

Hochspannungskabel: 2 DC-Kabel Typ XLPE
Steuerkabel: LWL-Kabel
Lage und Tiefe von kreuzenden Leitungen dienen nur zur Übersicht.

Planfeststellungsunterlage

Aufgestellt Bayreuth, den 08.03.2013
W.Herr-Barkhaus GmbH
TenneT Offshore GmbH

SPIE

Ersteller-Zeichnungs-Nr.: ~~LH-15-6008_4.2.006~~
LH-15-6011_4.2.036

Hamswehrum	Krummhörn	Aurich	2	05.03.20	Cvits	Änderung Leitungen
Upleward	Krummhörn	Aurich	1	17.04.18	Rotz	Trassenlage, BE-Flächen
Gemarkung	Gemeinde	Landkreis	Ind.	Datum	Name	Änderung

Zugehörigkeit: A

Verweis:

Maßstab: 1:1000

Format: 841x297

Technische Referenz	Erstellt durch	Genehmigt von	Änd.	Ausgabedatum / Erstelldatum	Dokumentenstatus	Zahlbl.
	SPIE SAG GmbH H.Ohmer / H.Rotz	~~DC Netz BorWin4 GmbH~~ TenneT Offshore GmbH	-	01.03.2013	E	036 Blatt 41

Objektname: ~~LH-15-6008 600-kV-DC Leitung BorWin delta – Emden/Ost~~
LH-15-6011 600-kV-DC Leitung DolWin epsilon › Emden/Ost

Klassifikation - Dokumentenart: LD1

Ident-Nr.:

Titel: Lage- und Grunderwerbsplan / Bauwerksplan
~~km 4+100 bis 4+900~~ – km 23+050 bis 23+960