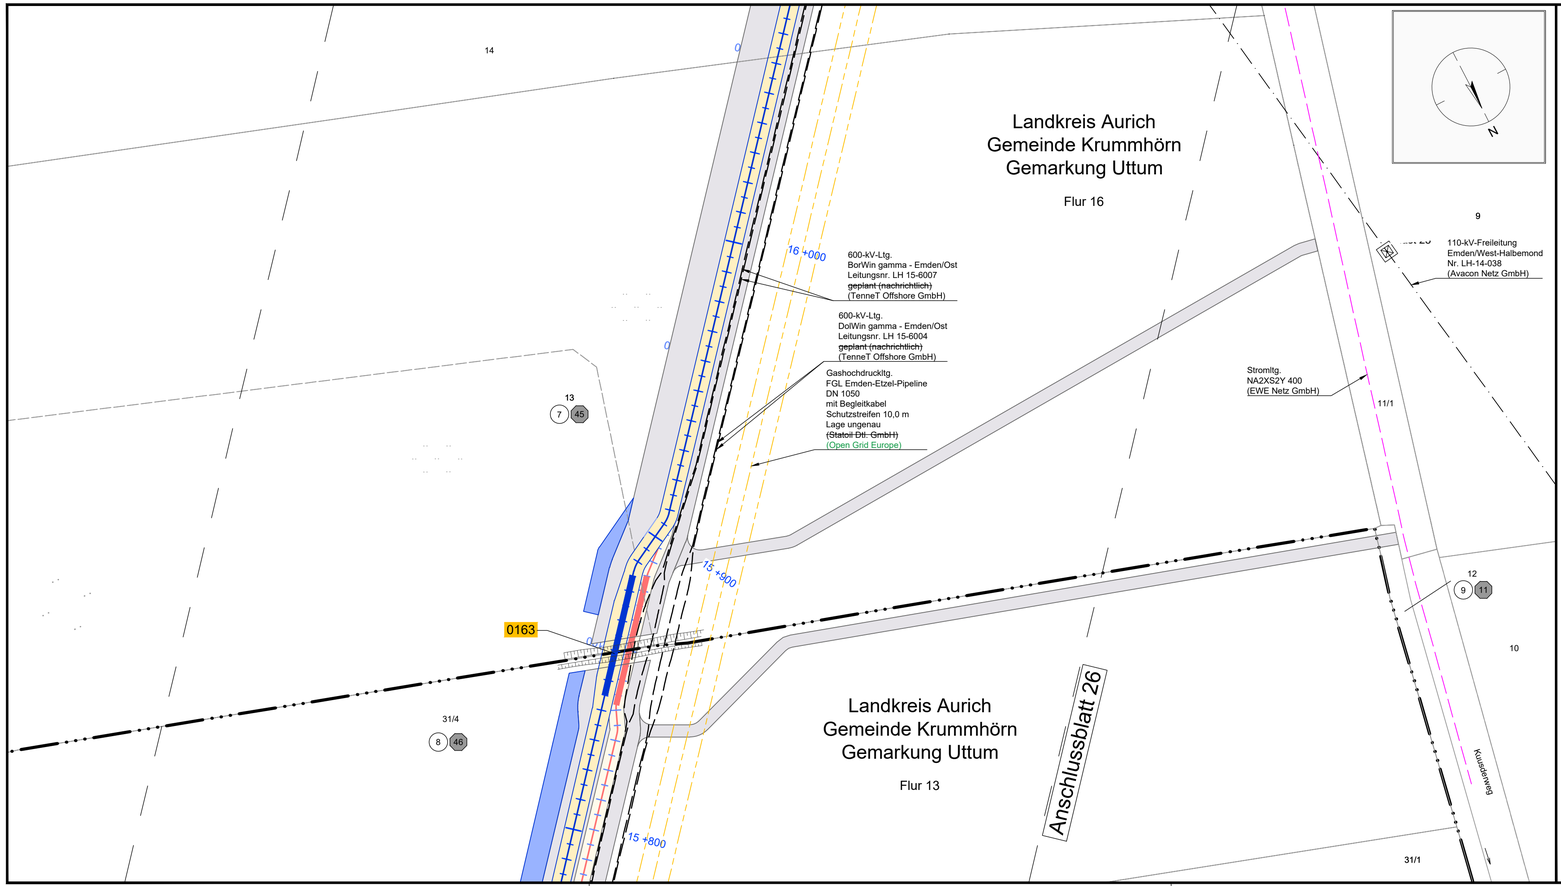

Legende:

Grenzen*)

- Land
- Kreis
- Stadt/Gem.
- Gemarkung
- Flur
- Flurstück
- Flurstücksnummer (35/6)
- Zaun
- Bruchkanten (z.B. Böschungsoberkanten)

Leitungen

- Freileitung
- Kabel
- Rohrleitung
- Gas
- Wasser
- Abwasser
- Kreuzungsnummer (0001)
- Leitungsachse (Trassenachse)
- Schutzrohr / HDD-Verfahren
- Schutzrohr / offene Bauweise
- Schutzrohr / HDD-Verfahren neu
- Schutzrohr / offene Bauweise neu
- Kilometrierung (0+000 … 0+100)
- planfestgestellte BorWin4 Trasse
- Flurstücks-Ordnungsnummer (1 entfällt / 1 neu)
- Eigentümer-Schlüsselnummer (2 entfällt / 2 neu)
- temporäre Flächeninanspruchnahme (Arbeitsbereich)
- temporäre Flächeninanspruchnahme DW5 (Arbeitsbereich)
- dauerhafte Flächeninanspruchnahme (Schutzbereich)
- dauerhafte Flächeninanspruchnahme DW5 (Schutzbereich)

Trasse

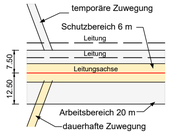

Regelquerschnitt

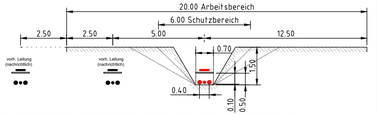

*) Quelle: Auszug aus den Geobasisdaten der Niedersächsischen Vermessungs- und Katasterverwaltung.
© 2011 Landesamt für Geoinformation und Landentwicklung Niedersachsen (LGLN)

Deckblatt

Anlage 4.2

DolWin5
600-kV-DC Leitung
DolWin epsilon - Emden/Ost
Lage- und Grunderwerbsplan/ Bauwerksplan

Maßstab: 1:1000

1. Planänderung
Planänderung GRÜN

Hochspannungskabel: 2 DC-Kabel Typ XLPE
Steuerkabel: LWL-Kabel
Lage und Tiefe von kreuzenden Leitungen dienen nur zur Übersicht.

Planfeststellungsunterlage

Aufgestellt: Bayreuth, den 08.03.2013
~~DC Netz BorWin4 GmbH~~
TenneT Offshore GmbH

SPIE

Ersteller-Zeichnungs-Nr: ~~LH-15-6008_4.2.016a~~ LH-15-6011_4.2.026a

Ind.	Datum	Name	Änderung
2	05.03.20	Cots	Änderung Leitungen
1	17.04.18	Rötz	Trassenlage, BE-Flächen

Gemarkung	Gemeinde	Landkreis
Uttum	Krummhörn	Aurich

Zugehörigkeit	Verweis	Maßstab	Format
-		1:1000	841x297

Technische Referenz	Erstellt durch	Genehmigt von	Änd.	Ausgabedatum	Dokumentenstatus	Zähl/teil
	SPIE SAG GmbH H.Othmer / H.Rötz	~~DC Netz BorWin4 GmbH~~ TenneT Offshore GmbH	-	01.03.2013 Erstelldatum -	E	026a Blatt 41

Objektname: ~~LH-15-6008 600-kV-DC Leitung BorWin delta - Emden/Ost~~
LH-15-6011 600-kV-DC Leitung DolWin epsilon - Emden/Ost

Klassifikation - Dokumentenart: LD1

Ident-Nr.

Titel: Lage- und Grunderwerbsplan / Bauwerksplan
~~km 11+900 bis 12+170~~ km 15+790 bis 16+070