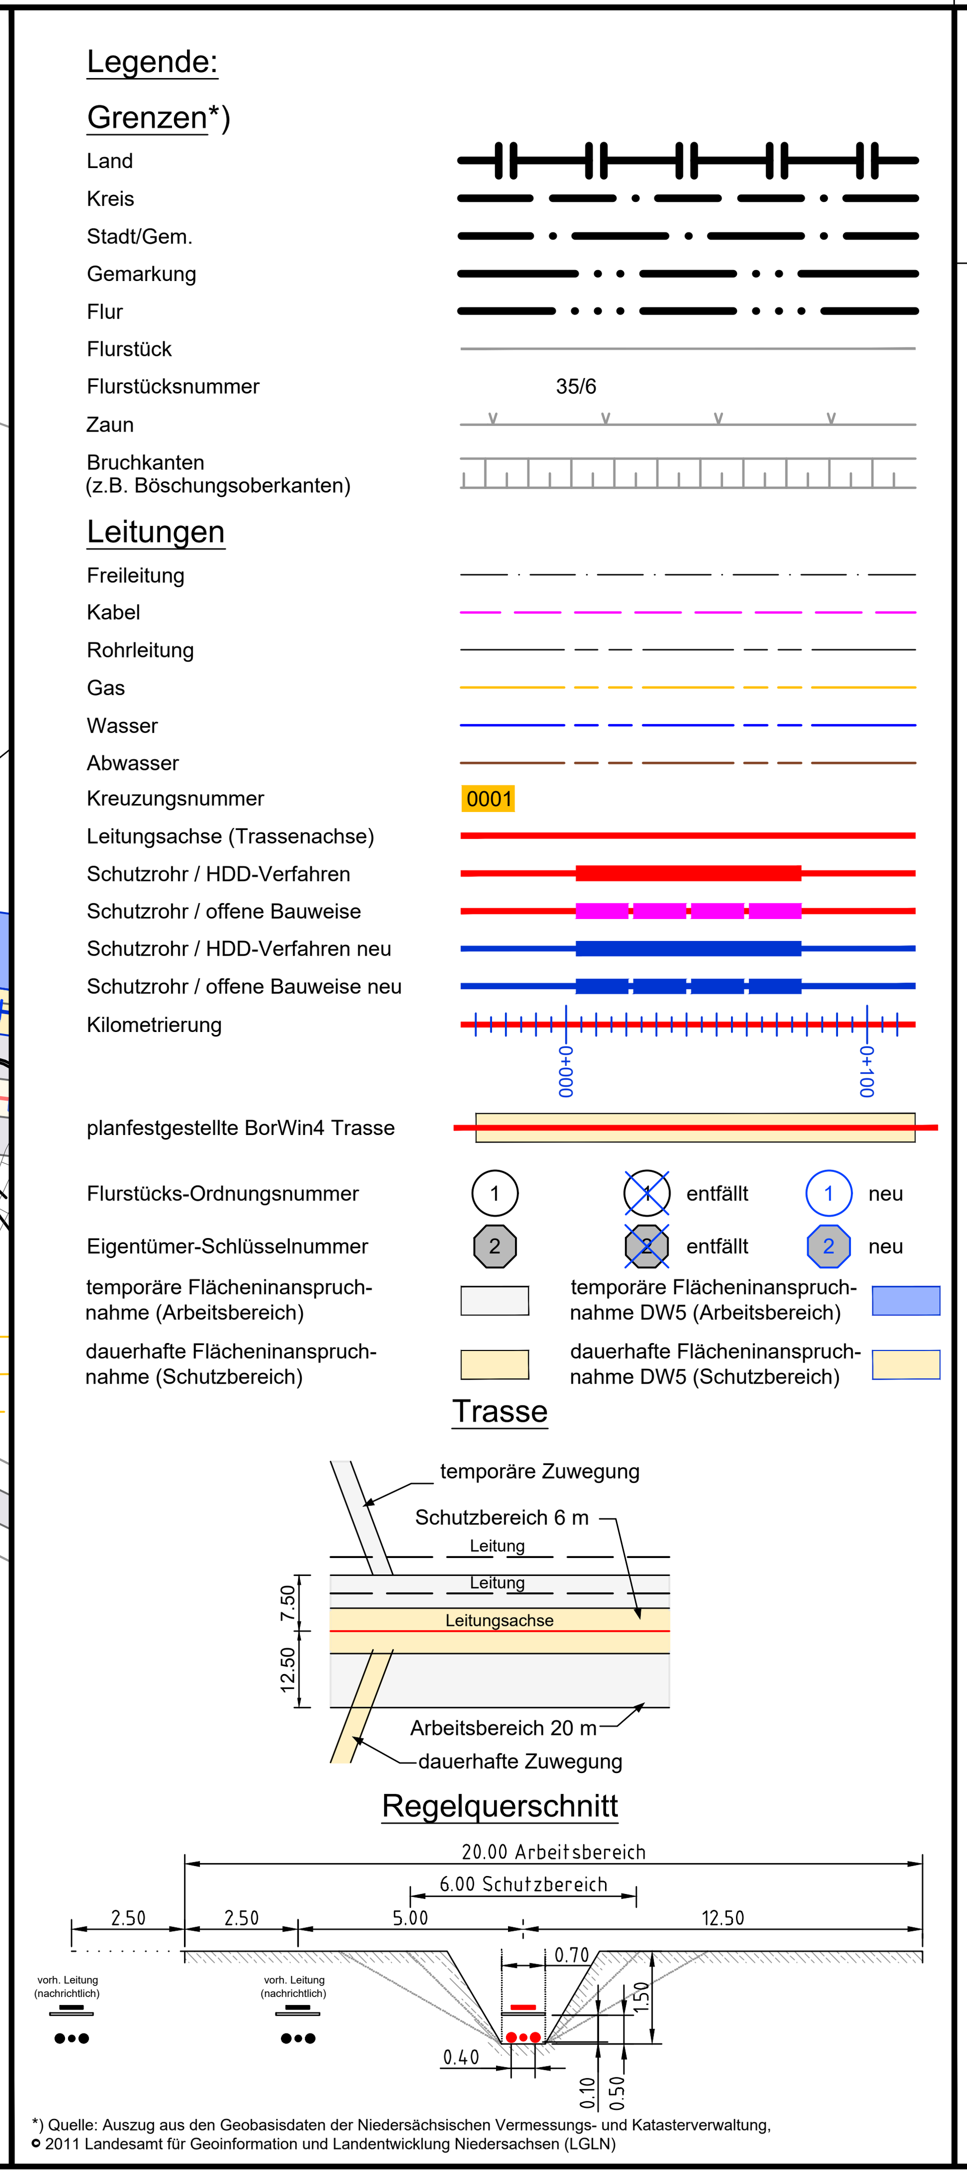

Deckblatt

Anlage 4.2

DolWin5
600-kV-DC Leitung
DolWin epsilon - Emden/Ost
Lage- und Grunderwerbsplan/ Bauwerksplan

Maßstab: 1:1000

1. Planänderung
Planänderung GRÜN

Hochspannungskabel: 2 DC-Kabel Typ XLPE

Steuerkabel: LWL-Kabel

Lage und Tiefe von kreuzenden Leitungen dienen nur zur Übersicht.

Planfeststellungsunterlage

Aufgestellt Bayreuth, den 08.03.2013
~~DC Netz BorWin4 GmbH~~
TenneT Offshore GmbH
i.V. [signature] i.A. [signature]

SPIE

Ersteller-Zeichnungs-Nr: ~~LH-15-6008_4.2.014~~ LH-15-6011_4.2.028

Gemarkung	Gemeinde	Landkreis	Ind.	Datum	Name	Änderung
			2	05.03.20	Cots	Änderung Leitungen
Freepsum	Krummhörn	Aurich	1	17.04.18	Rötz	Trassenlage, BE-Flächen

Zugehörigkeit	Verweis	Maßstab	Format
-		1:1000	841x297

Technische Referenz	Erstellt durch	Genehmigt von	Änd.	Ausgabedatum	Dokumentenstatus	Zählteil
-	SPIE SAG GmbH H.Othmer / H.Rötz	~~DC Netz BorWin4 GmbH~~ TenneT Offshore GmbH	-	01.03.2013 Erstelldatum -	E	028 Blatt 41

TenneT
Taking power further

Objektname: ~~LH-15-6008 600-kV-DC Leitung BorWin delta - Emden/Ost~~
LH-15-6011 600-kV-DC Leitung DolWin epsilon - Emden/Ost

Klassifikation - Dokumentenart: LD1

Ident-Nr.

Titel: Lage- und Grunderwerbsplan / Bauwerksplan
~~km 10+050 bis 10+890~~ km 17+070 bis 17+940