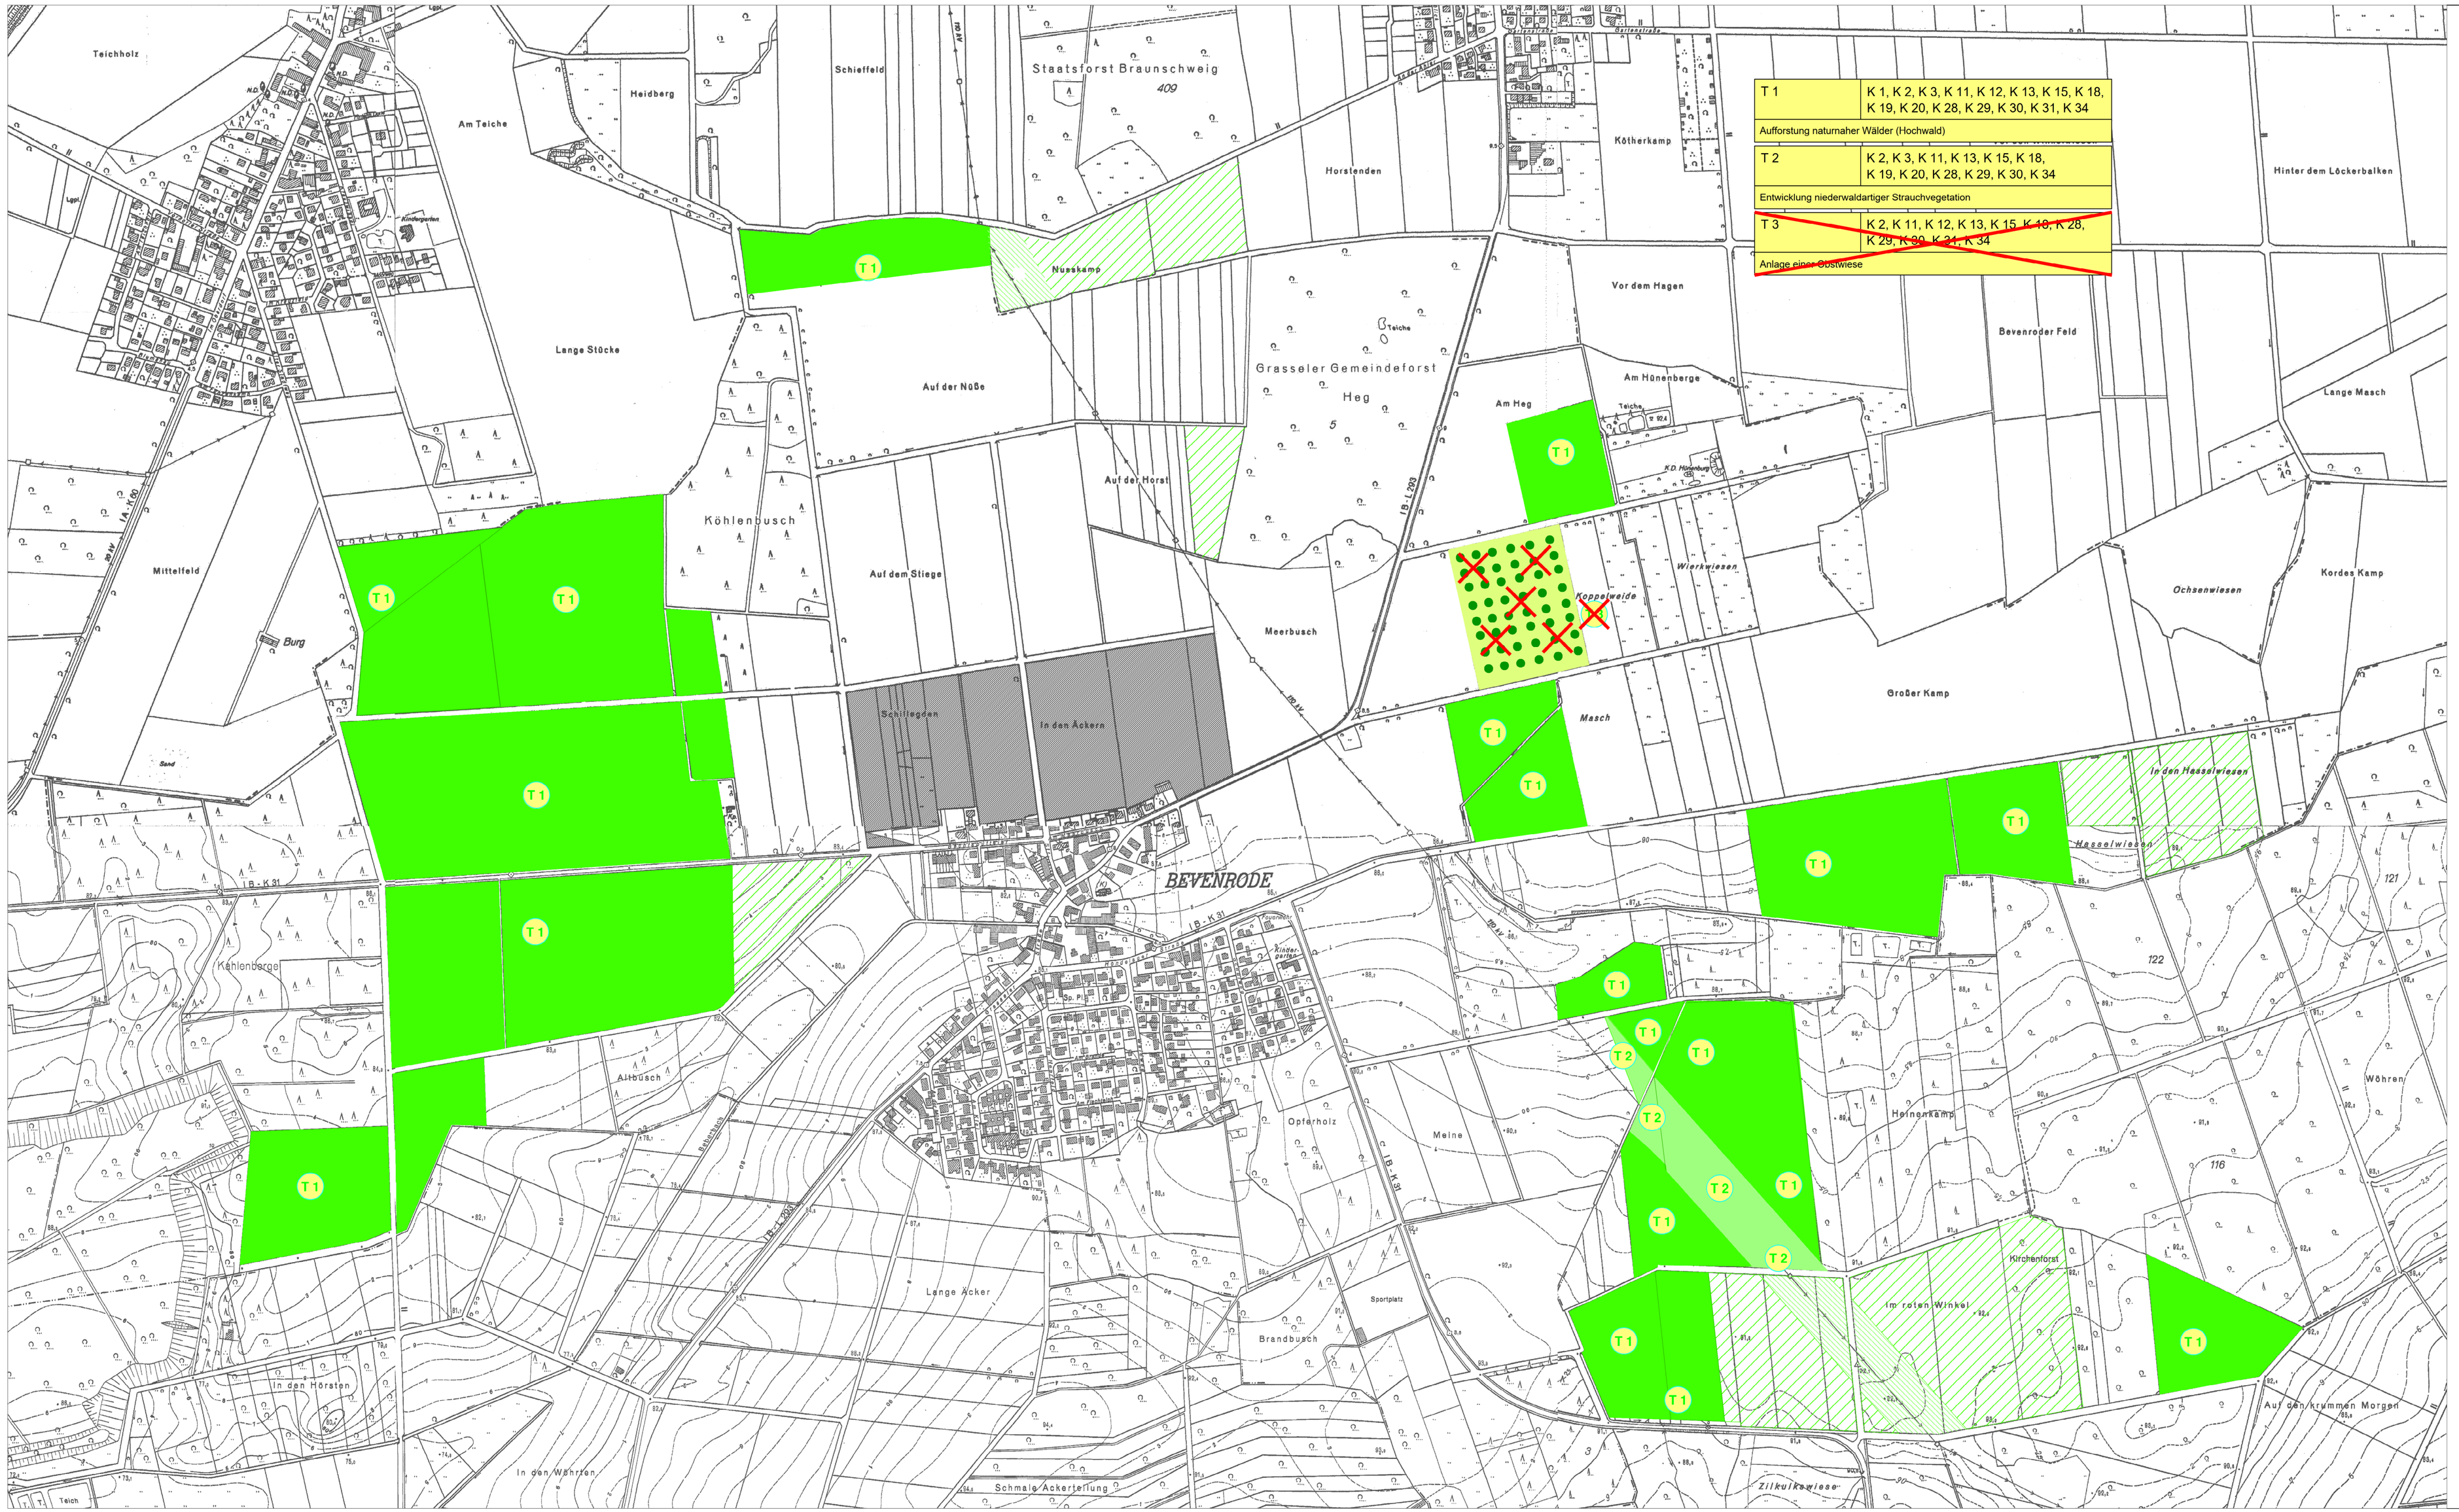

T 1	K 1, K 2, K 3, K 11, K 12, K 13, K 15, K 18, K 19, K 20, K 28, K 29, K 30, K 31, K 34
Aufforstung naturnaher Wälder (Hochwald)	
T 2	K 2, K 3, K 11, K 13, K 15, K 18, K 19, K 20, K 28, K 29, K 30, K 34
Entwicklung niederwaldartiger Strauchvegetation	
~~T 3~~	~~K 2, K 11, K 12, K 13, K 15, K 18, K 28, K 29, K 30, K 31, K 34~~
~~Anlage einer Obstwiese~~	

Landschaftspflegerische Maßnahmen

- Aufforstung (Hochwald)
- Entwicklung eines Waldrandes
- Naturschutzfachlich geeignete Erweiterungsfläche (optional)
- Aufforstung (niederwaldartige Bestände)
- Naturschutzfachlich geeignete Erweiterungsfläche (optional)
- ~~Anlage einer Obstwiese~~

Maßnahmenbezeichnung und -nummer

Bezug zum Konflikt

T 1	K 1, K 2, K 3, K 11, K 12, K 13, K 15, K 18, K 19, K 20, K 28, K 29, K 30, K 31, K 34
Aufforstung naturnaher Wälder (Hochwald)	

Maßnahmenbeschreibung

A **Ausgleichsmaßnahme**

T **Teilmaßnahme**

Kartengrundlage: Behörde für Geoinformation, Landentwicklung und Liegenschaften Braunschweig, Katasteramt Braunschweig, Topographische Karten DGK 5

Nr.:	Art der Änderung:	Datum:	Name:

Antragsteller:

FLUGHAFENGESELLSCHAFT
BRAUNSCHWEIG - WOLFSBURG MBH

Braunschweig, den Unterschrift:

Vorhaben:

Ausbau des Forschungsflughafens Braunschweig - Wolfsburg
- Antrag auf Verzicht der planfestgestellten Ostumfahrung -

Projektteil: Landschaftspflegerischer Begleitplan

Unterlagen-Nr.: 6.1 b 1

Planinhalt:

Landschaftspflegerische Maßnahmen
-Übersichtslageplan-
Maßnahmenkomplex
Bevenrode (E 3)

Planverfasser:

Planungs-Gemeinschaft LaReG
Landschaftsplanung Landschaftspflege Grünplanung
Dipl.-Ing. R.-P.Pecchi-Hasselwe
Landschaftsarchitekt
Prof.Dr.-Ing.Rainfried Dipl.-Biologe
Eigenheimweg 15 * 38102 Braunschweig
Telefon (0531)592877 Telefax (0531)592878
Hellmtedter Straße 60A * 38126 Braunschweig
Telefon (0531)6100-2 Telefax (0531)6100-3
Internet: http://www.lareg.de * E-Mail: info@lareg.de

Braunschweig, Januar 2020

Unterschrift:

	Datum:	Name:
Bearbeitet:	Juli 2020	La.
Gezeichnet:	Juli 2020	La./Sti.
Geprüft:	Juli 2020	Re.

Archiv-Nr.: Maßstab: 1:5000 Plan-Nr.: P 3.1 Index:

Alle Rechte, insbesondere das Veröffentlichungs-, Vervielfältigungs- und Verbreitungsrecht, bleiben der Flughafengesellschaft Braunschweig mbH vorbehalten.