V 1	Entwicklung niederwaldartiger Laubwälder
V 2	Aufforstung mittelwaldartiger Laubwälder
V 3	Bestandsumbau zu mittelwaldartigen Laubwälder
V 4	Verbleib von Totholz im Wald
V 5	Kräuterwiesenansaat mit gebietsheimischem (autochthonem) Saatgut zur Entwicklung von Extensivwiesen
V 6	Entwicklung einer ruderalen Gras- und Hochstaudenflur durch Sukzession
V 7	Strauchpflanzungen
V 8	Ausbringung von Fledermauskästen

S 1	K 18, K 22	Abtrag und Schutz des Oberbodens und Zwischenlagerung
S 2	K 18, K 22	Rekultivierung des Bodens der temporären Bauflächen
S 3	K 10, K 14, K 33	Schutz wertvoller Vegetationsbestände/Biotope nach RAS-LP - 4, Begrenzung des Baubetriebes,
S 4	K 24, K 25	Schutz der Oberflächengewässer und des Grundwassers vor Schadstoff- und Sedimenteinträgen
S 5	K 4, K 9, K 20, K 21	Entwicklung eines Waldrandes /Stabilisierung von Waldrändern

G 1	K 30, K 34	Gestaltung der Entwässerungseinrichtungen

A 1	K 16, K 23, K 27	Entsiegelung
A 2	K 3, K 4, K 11, K 12, K 13, K 15, K 16, K 17, K 18, K 19, K 20, K 23 , K 27, K 28, K 29, K 32, K 34	Entwicklung einer Gras- und Staudenflur mit Gehölzen
A 3	K 8, K 26	Neuanlage eines Amphibiengewässers
A 4	K 5, K 30, K 32, K 34	Pflanzung von Einzelbäumen, Baumgruppen, Baumreihen
A 5	K 5, K 16, K 17, K 23, K 27, K 30, K 32, K 34	Anlage einer Strauchhecke / Feldgehölz

E 1	K 6, K 7, K 16, K 17, K 23, K 27	Entwicklung einer mageren Gras- und Staudenflur
E 2	K 1, K 12, K 13, K 15, K 19, K 20, K 28	Aufforstung

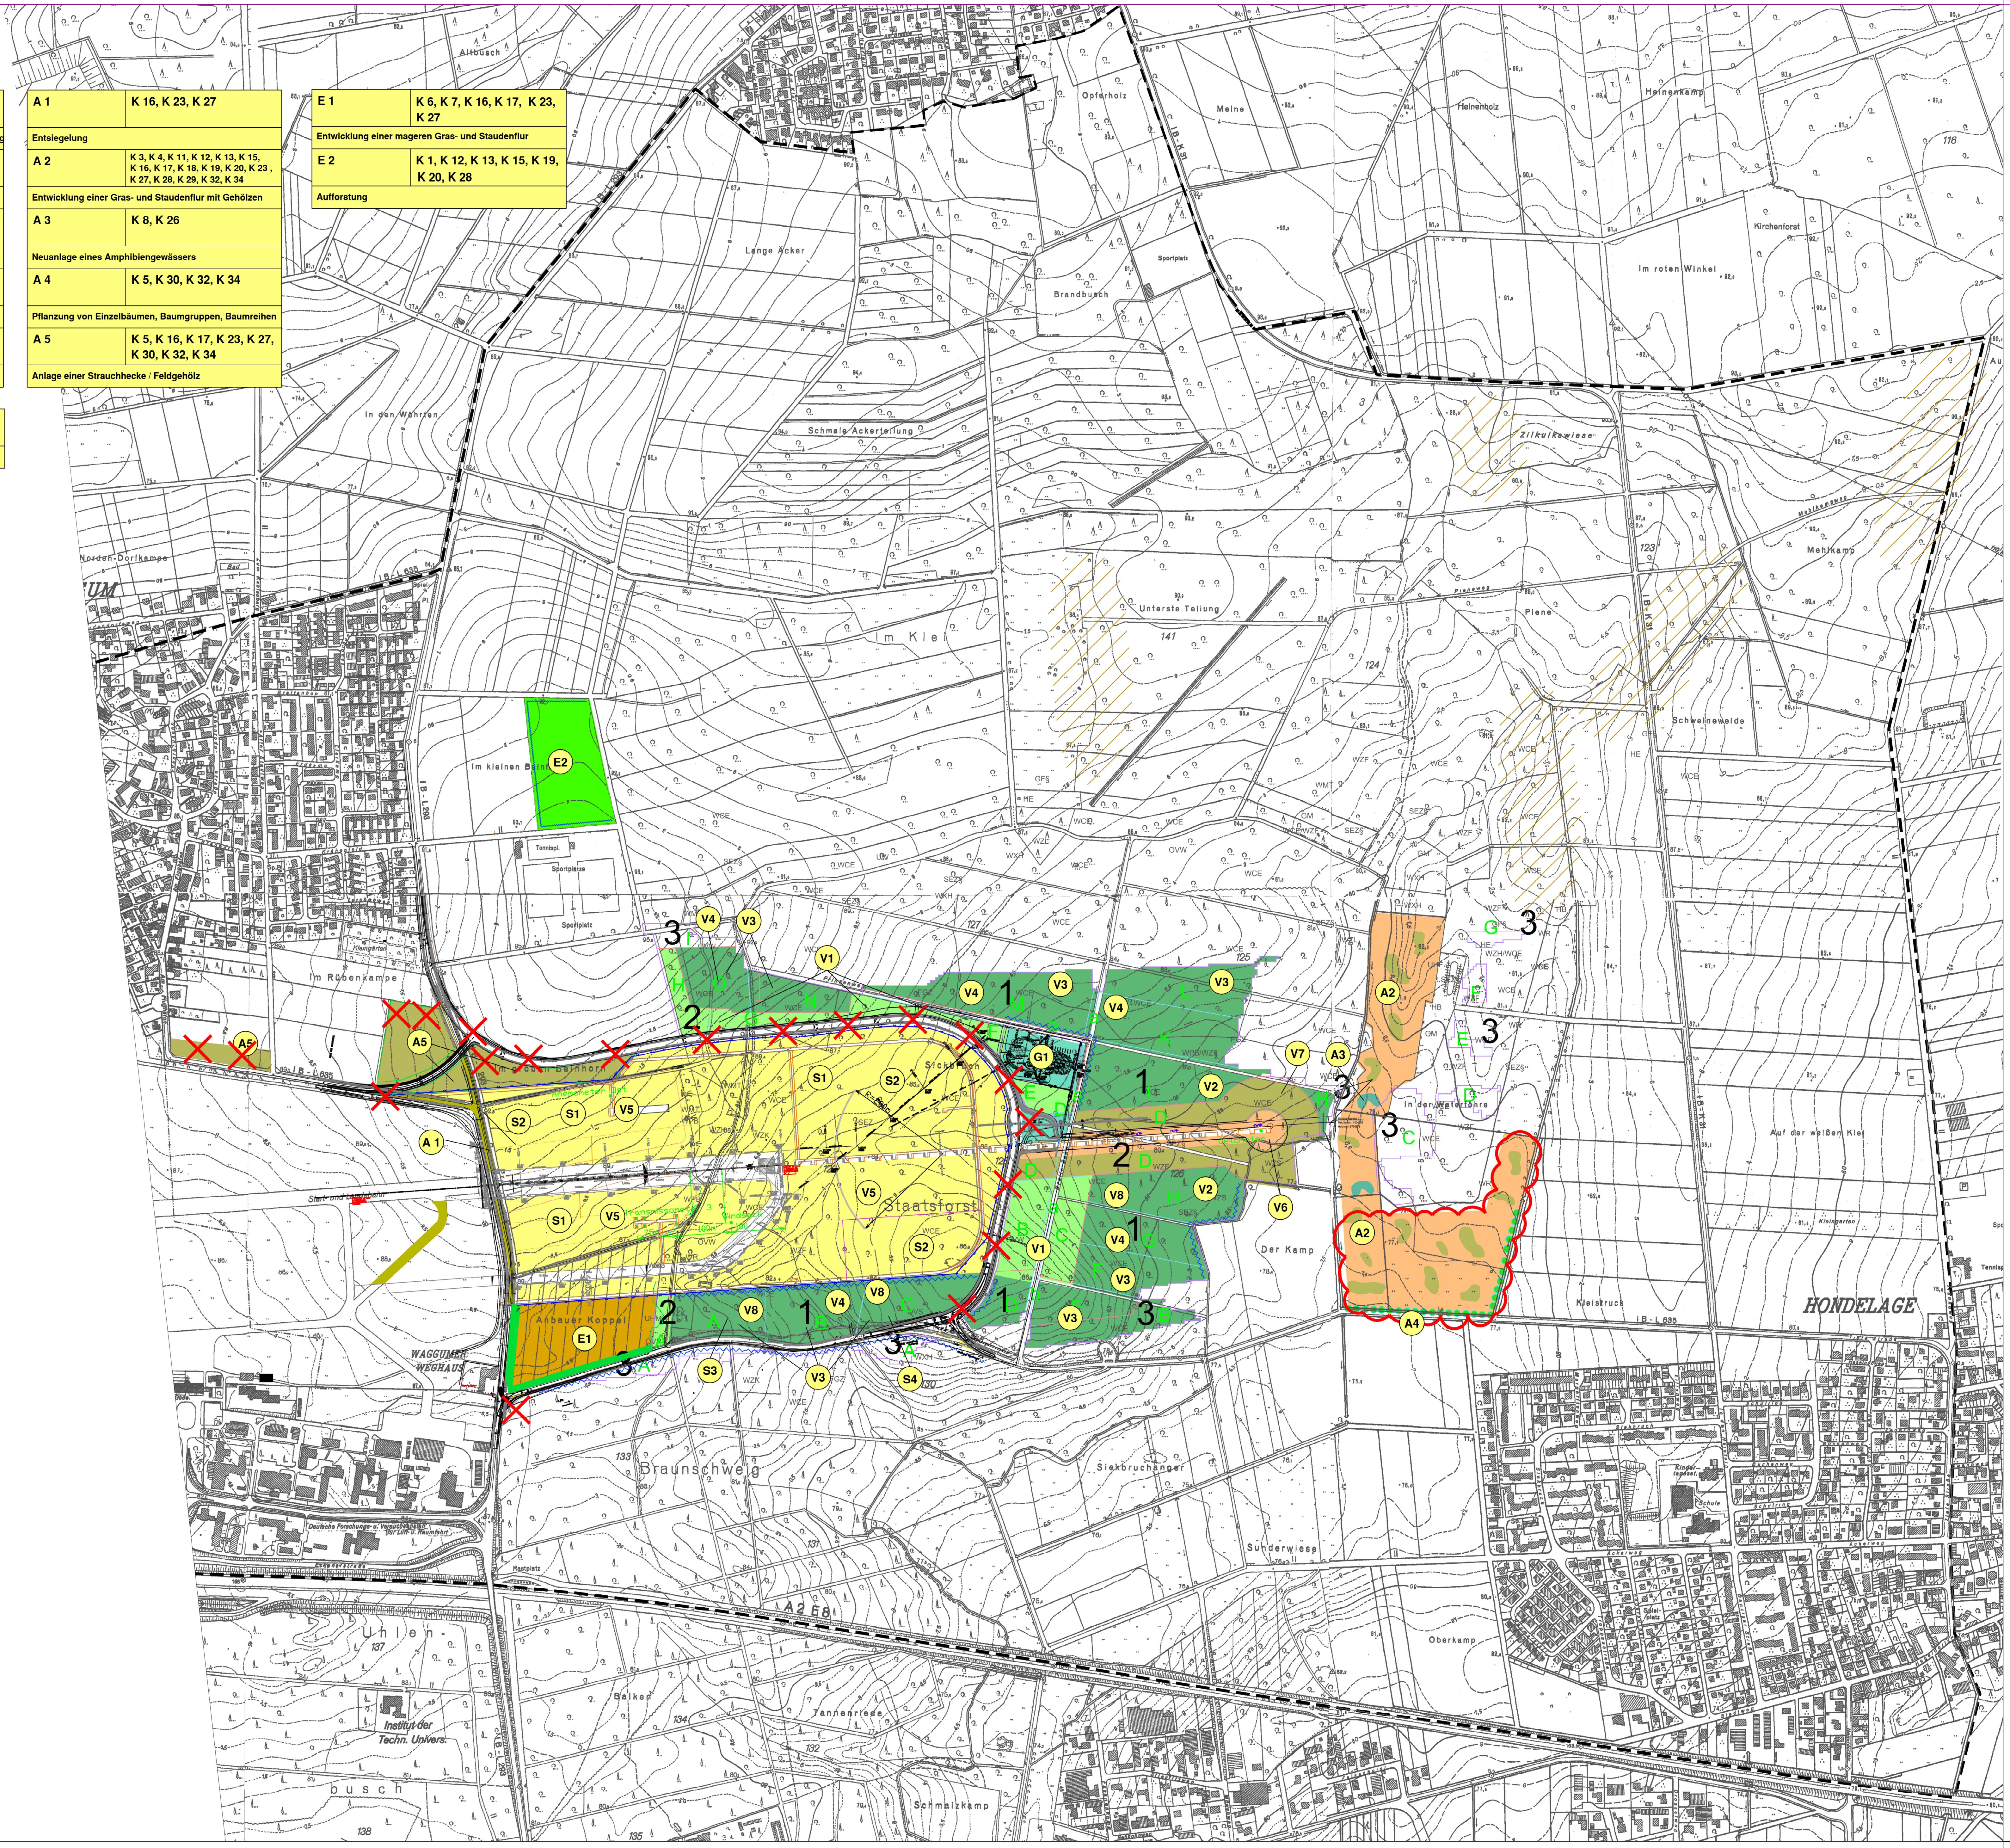

Altbusch
Opferholz
Meine
Heinenholz
Heinenkamp
Kirchenforst
Im roten Winkel
Lange Acker
Brandbusch
Sportplatz
Schmale Ackerteilung
Zilkulwiese
Plene
Mehlkamp
Schweineweide
Unterste Teilung
Im Kle
In den Wöhren
Norden-Dorfkampe
Im kleinen Berg
Tennispl.
Sportplätze
Im Rübenkampe
Kleingärten
IB - K 31
IB - L 293
IB - L 635
E2
E1
A1
A2
A3
A4
A5
G1
S1
S2
S3
S4
V1
V2
V3
V4
V5
V6
V7
V8
Staatsforst
Anbauer Koppel
Sickbruch
In der Waldröhre
Der Kamp
Sunderwiese
Siekbruchanger
Kleisbruch
Auf der weißen Kiel
HONDELAGE
Oberkamp
Braunschweig
A2 E8
Balkan
Tannenriede
Schmalzkamp
Uhlen
busch
WAGGUM
WEGHAUS
Restplatz
Deutsche Forschungs- u. Versuchsanstalt für Luft- u. Raumfahrt
Institut der Techn. Univers.
Start- und Landebahn

Landschaftspflegerische Maßnahmen

- 🟩 Entwicklung mittelwaldartiger Bestände
- 🟩 Entwicklung niederwaldartiger Bestände
- 〰 Entwicklung eines Waldrandes
- 🟫 Strauchpflanzung
- ▮ Hecke / Feldgehölz
- ● ● Baumreihe
- 🟨 Krautwiesenansaat
- 🟦 Gestaltung von Entwässerungseinrichtungen
- 🟧 Entwicklung halbruderaler Gras- und Staudenflur
- 🟧 Entwicklung von mageren Extensivwiesen/Ruderalflächen
- 🟩 Anlage eines Kleingewässers
- 🟨 Entsiegelung
- 🟩 Aufforstung (Hochwald)
- ▨ Bereiche zum Aufhängen von Fledermauskästen

Maßnahmenbezeichnung und -nummer

(A1)

Maßnahmenbezeichnung und -nummer

Bezug zum Konflikt

A 1	K 16, K 17, K 23, K 27
Entsiegelung	

Maßnahmenbeschreibung

V Vermeidungs- / Verminderungsmaßnahme
S Schutzmaßnahme
G Gestaltungsmaßnahme
A Ausgleichsmaßnahme
E Ersatzmaßnahme

Legende Biotopkürzel siehe Bestandsplan

Flächen-bezeichnungen

Abteilung: 1

Unterabteilung

Holzboden: A

Nichtholzboden: a

— — Untersuchungsraum

✕ **Entfall Ostumfahrung sowie planfestgestellter Maßnahmen**

Änderungsbereich Maßnahme A2

Kartengrundlage: Behörde für Geoinformation, Landentwicklung und Liegenschaften Braunschweig, Katasteramt Braunschweig, Topographische Karten DGK 5

Nr.:	Art der Änderung:	Datum:	Name:
7			
6			
5			
4			
3			
2			
1			

Antragsteller:

FLUGHAFENGESELLSCHAFT
BRAUNSCHWEIG - WOLFSBURG MBH

Braunschweig, den Unterschrift:

Vorhaben:

Ausbau des Forschungsflughafens Braunschweig - Wolfsburg
- Antrag auf Verzicht der planfestgestellten Ostumfahrung -

Projektteil: Landschaftspflegerischer Begleitplan

Unterlagen-Nr. 6.1 e

Planinhalt:

Landschaftspflegerische Maßnahmen
-Übersichtslageplan-
Maßnahmen vor Ort
(Ursprüngliche Maßnahmenkonzeption)

Planverfasser: **Planungs-Gemeinschaft** LaReG Landschaftsplanung Rekultivierung Grünplanung

Dipl.Ing. R.Peschk-Hawtree
Landschaftsarchitektin

Prof.Dr.G.Rehfeldt
Dipl.-Biologe

Fasanenstr. 15 * 38102 Braunschweig
Telefon 0531/333373 Telefax 0531/333760
Helmstedter Straße 55A * 38126 Braunschweig
Telefon 0531/70715600 Telefax 0531/70715615
Internet: http://www.lareg.de * E-Mail: info@lareg.de

Braunschweig, Januar 2020

Unterschrift:

	Datum:	Name:
Bearbeitet:	Juli 2020	La.
Gezeichnet:	Juli 2020	La./St.
Geprüft:	Juli 2020	Rehf.

Archiv-Nr.: Maßstab: 1:5000 Plan-Nr.: P 2 Index:

Alle Rechte, insbesondere das Veröffentlichungs-, Vervielfältigungs- und Verbreitungsrecht, bleiben der Flughafengesellschaft Braunschweig mbH vorbehalten.

Plangrundlagen: Technische Planung

airport partners gmbh

Hegelstr. 6
72622 Nürtingen
Tel: 0170 - 211 95 45
Fax: 07022 - 35991

Stand: 02.2005

Plangrundlagen: Entwässerung

Hartung + Trappe

Leopoldstr. 38
38100 Braunschweig

Stand: 03.2005

Plangrundlagen: Östliche Umfahrung

Kuhn + Partner

Herrmann-Blenk-Str. 18
38108 Braunschweig
Tel: 0531 / 35446-6
Fax: 0531 / 35446-99

Stand: 03.2005