


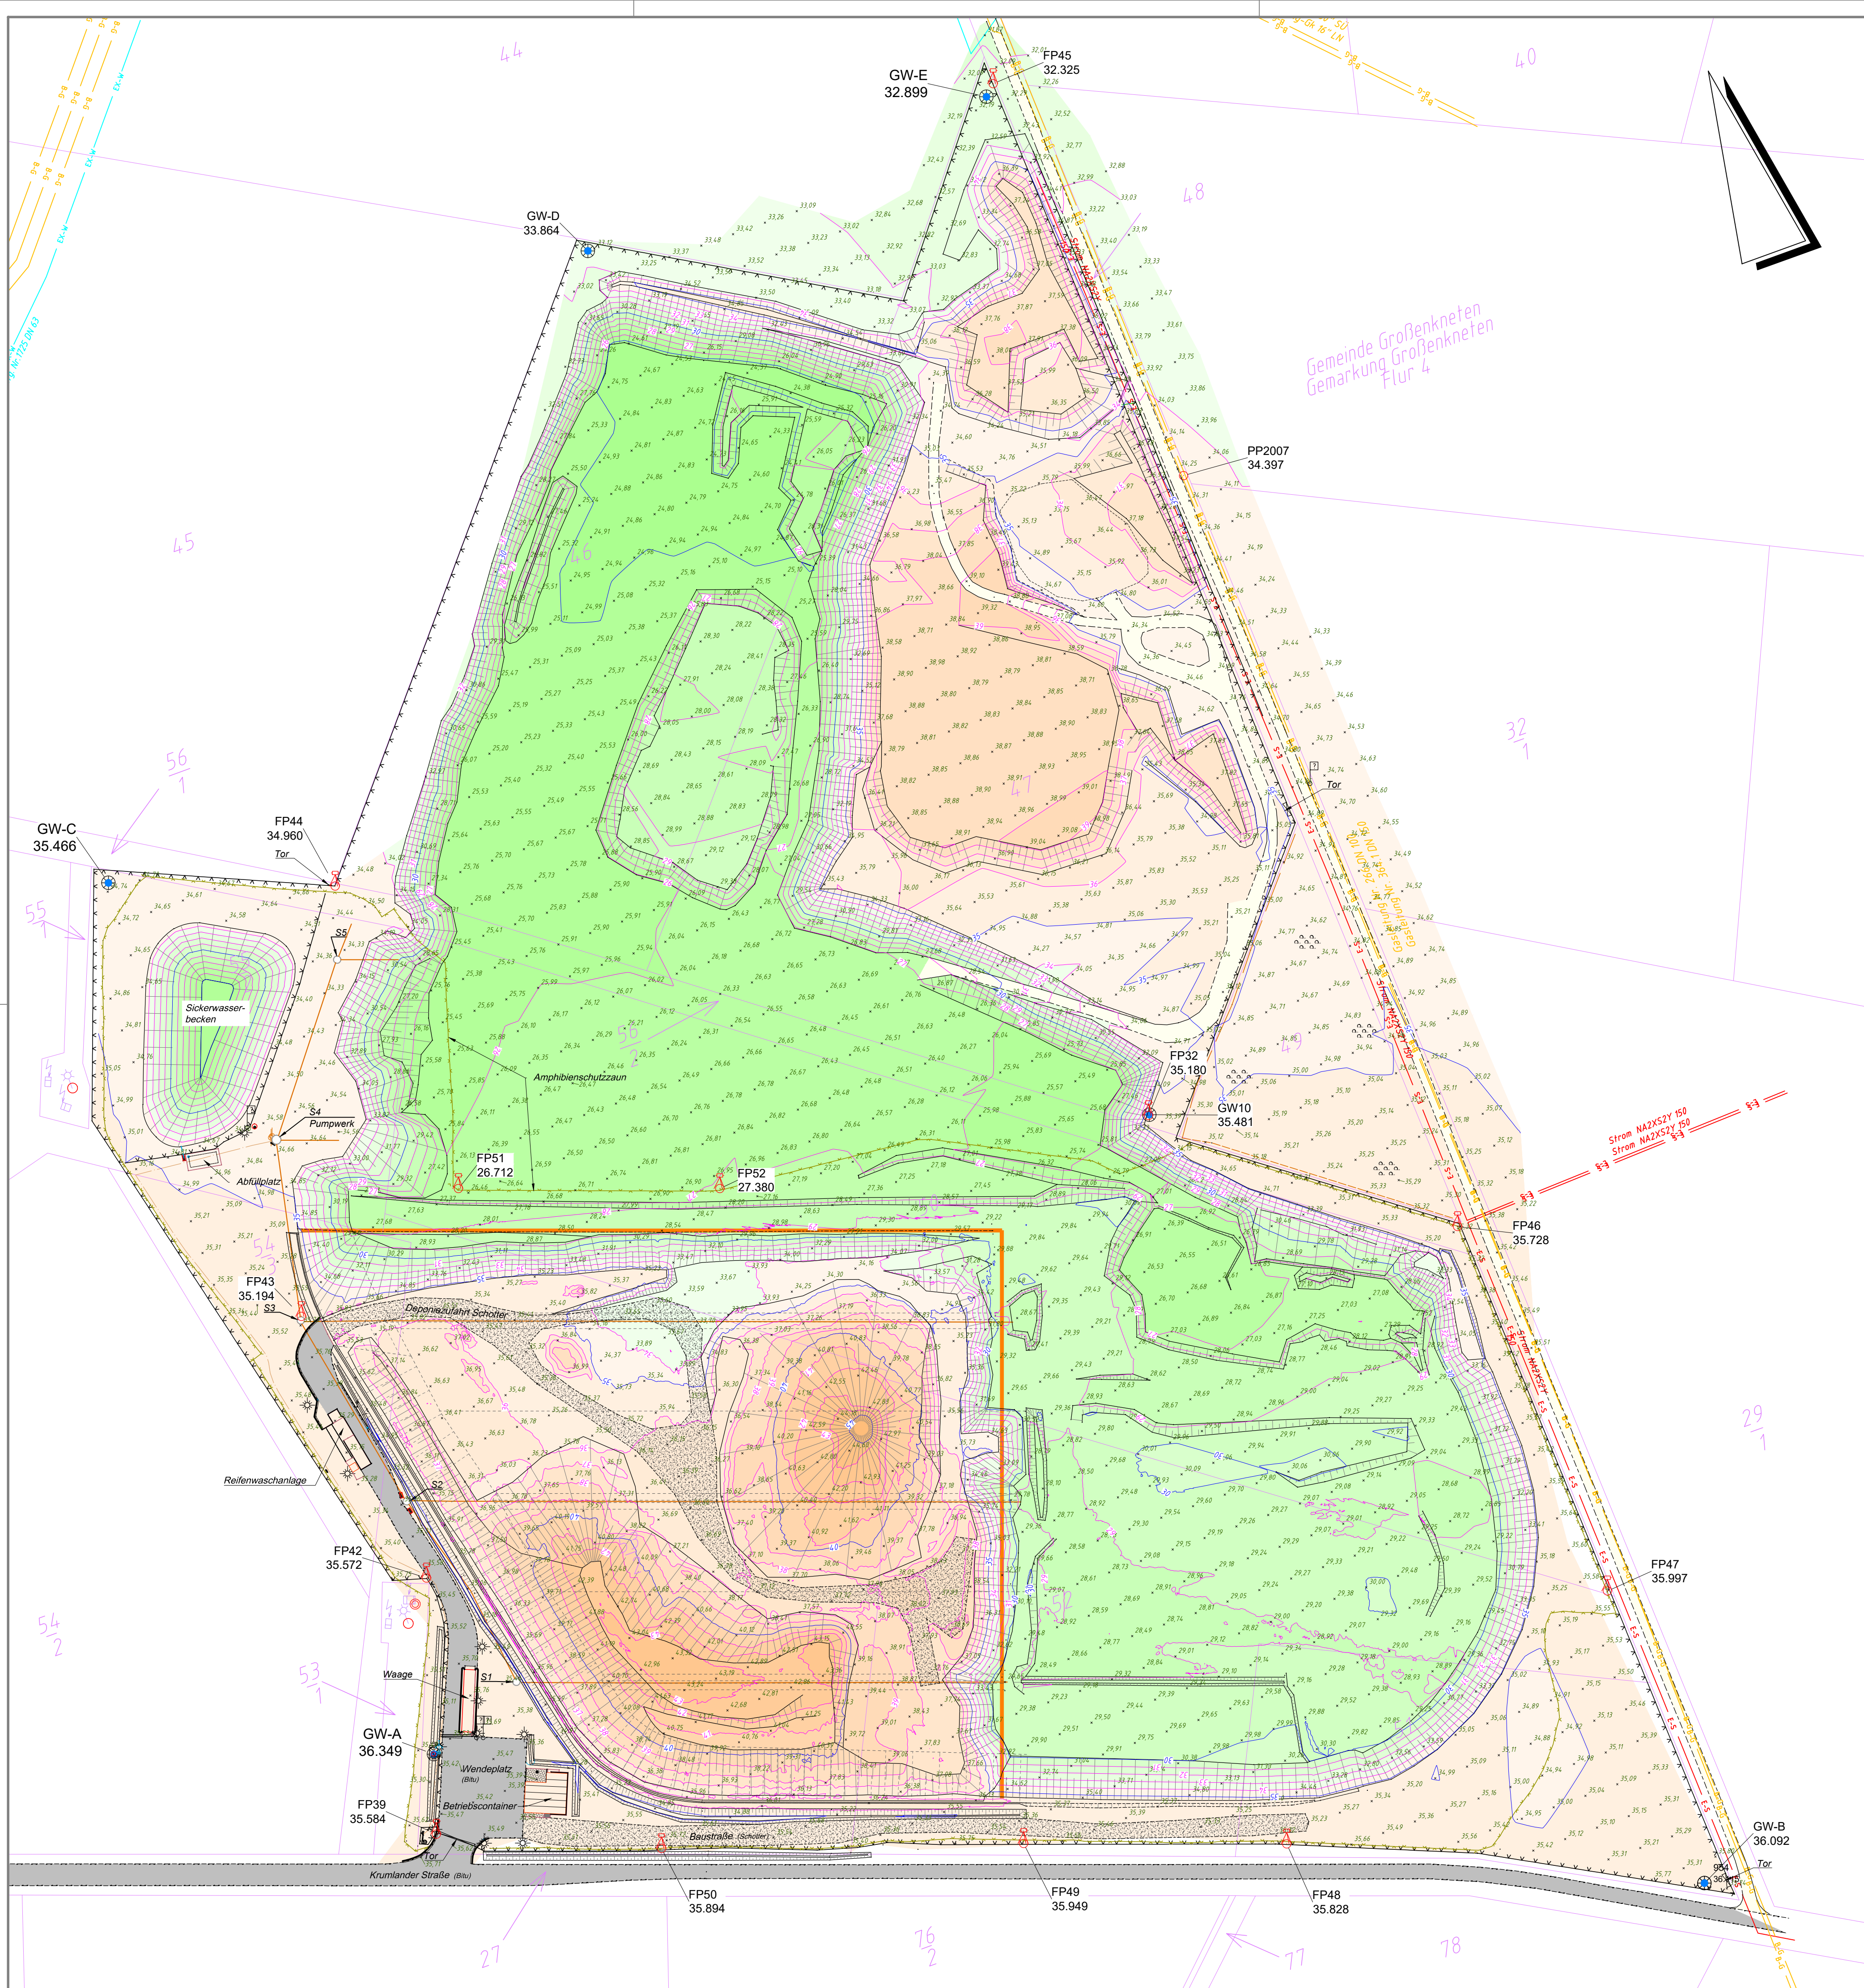

Legende:

- Flurstücksgrenze aus ALK übernommen
- Flurstücksnummer
- vorh. Böschungen
- Deponiezzaun
- Amphibienschutzzaun
- Festpunkte mit Nummer und Höhe
- Geländehöhe (10m Raster)
- Höhenlinie; 1m und 5 m Intervall
- Höhenverlauf

Versorger

- E-S EWE - Strom
- G-G BEB - Gasleitung

Hinweis:
Die im Plan enthaltenen Eintragungen hinsichtlich der Lötungs- und Vollständigkeit der Angaben sind unverbindlich. Ggf. sind Originalunterlagen der Versorgungsunternehmen anzufordern.

Höhenbezug: MB 3015-25, Höhe +32.593, Höhenstatus 160;
Koordinatensystem: DHDN/GK-S3-R95

Quelle: Auszug aus den Geobasisdaten der Niedersächsischen Vermessungs- und Katasterverwaltung.

Die Flurstücksgrenzen wurden nachrichtlich aus der digitalen (automatisierten) Liegenschaftskarte (ALK) übernommen, Abweichungen zur tatsächlichen Lage der Flurstücksgrenzen sind daher nicht vollständig auszuschließen.

Planung:	Projekt-Nr.: 320.098			
	Datum	Name	Zeichen	
	bearbeitet	März 2022	Janssen	Ja
	gezeichnet	März 2022	Klefer	Kle
	geprüft	März 2022	Janssen	Ja

Auftraggeber:	 Industriepark 6A 27777 Ganderkesee	Unterlage: 3	
		Blatt Nr.:	
Vorhaben:	Mineralstoffdeponie DK I Haschenbrok Antrag auf Erweiterung	Datum	Zeichen
		Bestandsplan	
Entwurf		Maßstab	1 : 1.000

Plotdatum: 29.03.2022