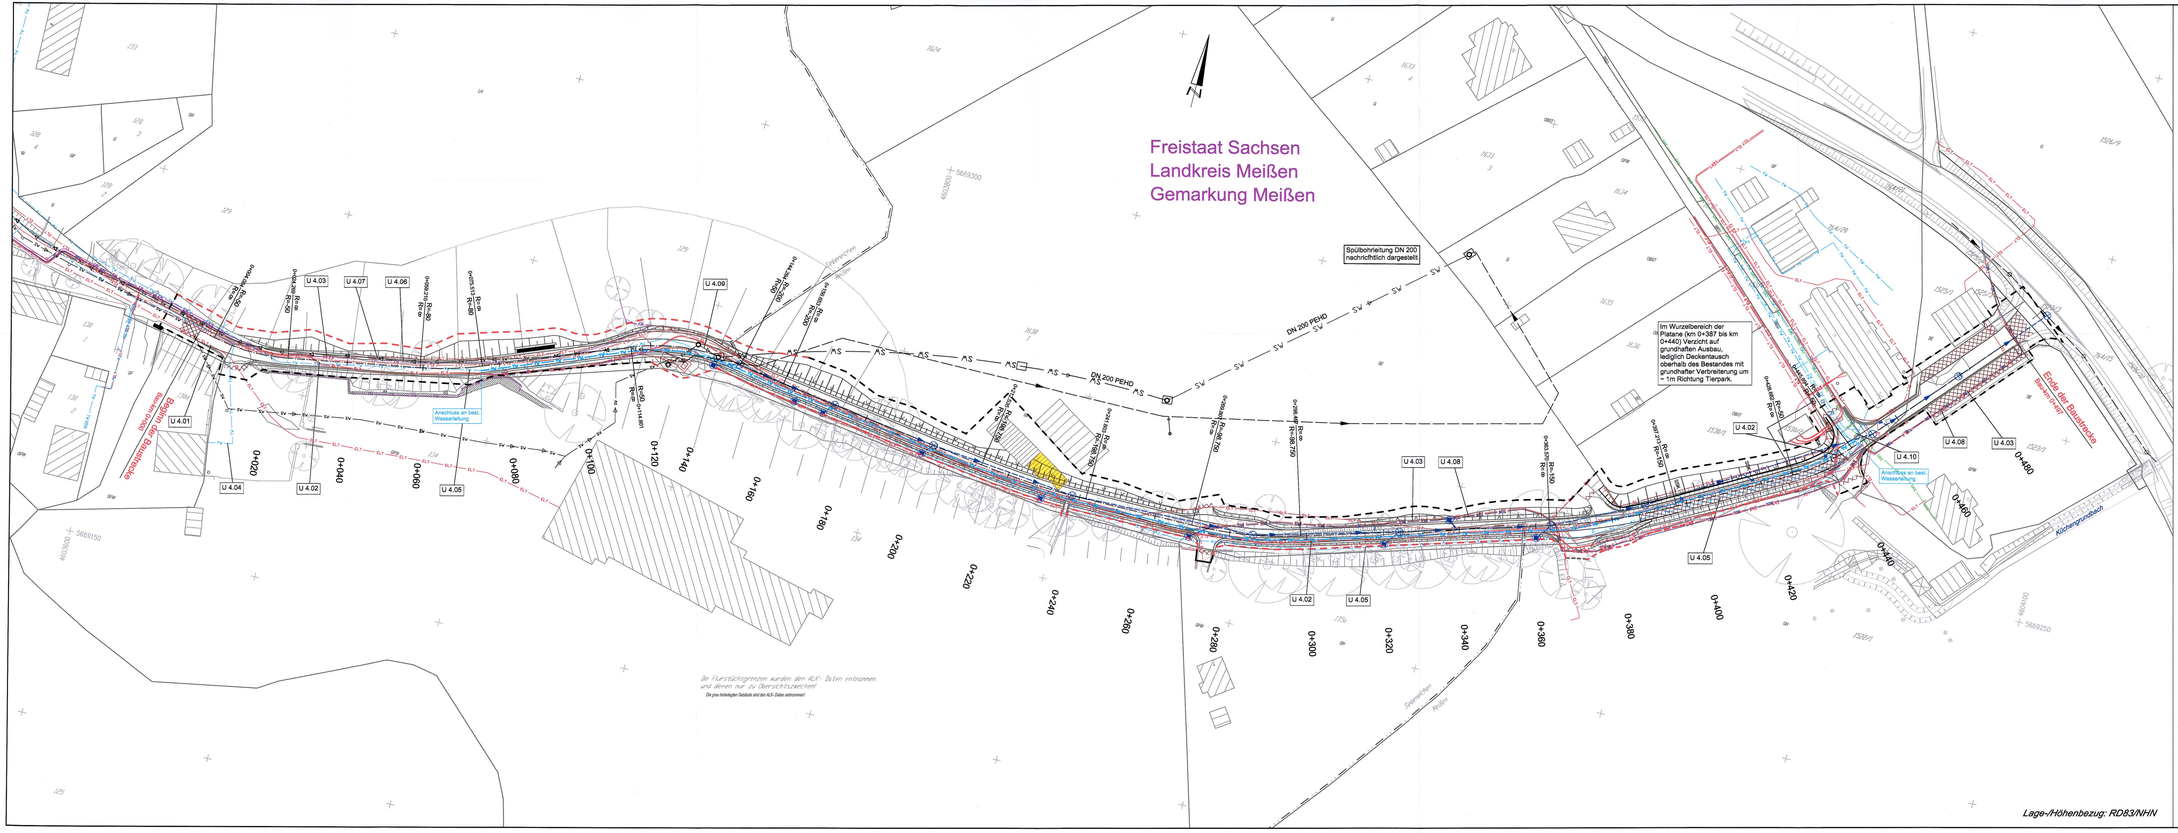

Zeichenerklärung

Versorgungseinrichtungen und Entwässerung

vorhanden	geplant	
TW	TW	Trinkwasserleitung
GAS	GAS	Gasleitung
EL1	EL1	E-Leitung
BEL	BEL	Beleuchtungskabel
FM	FM	Fernmeldekabel
SV	SV	Schmutzwasserleitung
RW	RW	Regenwasserleitung
		Straßenablauf mit Anschlussleitung
		Prüfschacht
		Ablaufschacht

Sonstiges

- Baufeldgrenze
- Grenze Baubauzone
- Rückbau

Regelungsverzeichnis

U 4.03 Nr. im Regelungsverzeichnis

Die Raumzuweisung für die neu zu verlegenden Leitungen erfolgte auf der Grundlage der Angaben der Versorgungsunternehmen hinsichtlich der Lage und Tiefe des Leitungsbestandes. Diese Angaben sind zum Teil ungenau Deshalb beschränken die auf dem Lageplan dargestellten Raumzuweisungen lediglich Korridore, in denen die neu zu verlegenden Leitungen einzuordnen sind. Der Leitungsbestandsplan entbindet den Auftragnehmer nicht von der Pflicht, die Aufgrabesituation (Bohrschächtene) der Versorgungsunternehmer einzumessen.

Bearbeiter 1. Tektur	bearbeitet:	03/2022 Ulbrich
I:B:H INGENIEURGESELLSCHAFT BONK+HERRMANN	gezeichnet:	03/2022 Ulbrich
INGENIEURGESELLSCHAFT BONK + HERRMANN MBH Wehlener Straße 46, 01279 Dresden Tel 0351 25 808 0 Fax 0351 25 808 18 www.bonk-herrmann.de info@bonk-herrmann.de	geprüft:	31.03.2022
	Projekt-Nr.:	V22/2009-03
Entwurfsverfasser	bearbeitet:	21.07.2016 Le.
PBU Planungsbüro Bauen und Umwelt Beratende Ingenieure Dipl.-Ing. FH Kurt Seifer	gezeichnet:	21.07.2016 Ri.
	geprüft:	
	Projekt-Nr.:	121905

Straßenbaubehörde:
FREISTAAT SACHSEN
LANDESAMT FÜR STRASSENBAU UND VERKEHR
Niederlassung Meißen
Hahnlich–Hahne–Str. 23c
01662 Meißen
Tel.: 03521 – 7189 0
Fax: 03521 – 7189 1999
E-Mail: Poststelle.NL-Meissen@lasuv.sachsen.de

Bearbeitet: 23.06.2022 Pf.HH
Pf. Pfeiß, SB Planung
Geprüft: 23.06.22
Schaufler, BL Planung
Digital signiert mit Signaturkarte der Bundesdruckerei
07. JULI 2022 Fr. Pfeiß, SB Planung, Landesamt

Nr.	Art der Änderung	Datum	Zeichen
a	Anpassung Regenwasserkanal (Bereich Platane), Eintrag Trafo-Haus	31.03.2022	Ulbrich

FESTSTELLUNGSENTWURF / 1. TEKTUR

LANDESAMT FÜR STRASSENBAU UND VERKEHR
FREISTAAT SACHSEN

Straße/ Abschn.-Nr./ Station: Bau-km 0+000 bis Bau-km 0+497

PROJIS-Nr.: 2309002 / MaViS-Nr. M 0000 1676

Unterlage / Blatt-Nr.: 16.3 / 1
Leitungsplan
Siebeneichener Schloßberg
Maßstab: 1 : 500

S 177 - Ausbau in Meißen, Abschnitt 1.1 Plossenaufstieg

Örtliche Umleitungsstrecke ÖPNV & Rettungsdienst

aufgestellt:
Meißen
0 6. JULI 2022
Landesamt für Straßenbau und Verkehr Niederlassung Meißen
Holger Wohlmann, Niederlassungsleiter

Plangröße: 1330 mm x 480 mm