


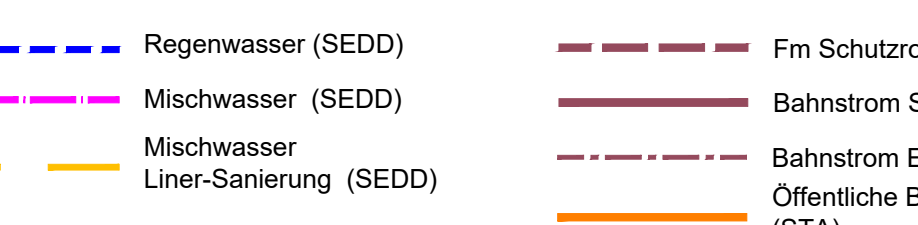

B - Bestand


- ## P - Planung
- 

- Tektur:**
Anpassung der Liniendarstellung von Bestandsmedien und Medienplanung

- Hinweis:**
Änderung der Bezeichnung
- DREWAG in SachsenEnergie
- Kabel Deutschland in Vodafone

- Hinweis:
Querschnitte unterirdischer
Versorgungsraum zusätzlich mit
aufgenommen

- | | |
|---|--|
| KS A
UFA | Kabelschacht LSA (STA)
Unterfluranschluss LSA (STA) |
| DVB/C0403 | Kabelschacht (DVB) |
| OKV 523-07 | Kabelverteiler (DVB) |
| OFKV 6004 | Kabelverteiler + Fm (DVB) |
| GAK | Gleisschlussschienen (DVB) |
| EW48 | Weichensteuerung (DVB) |
| KS 2130
erhalten | Kabelschacht
(SachsenEnergie Fm) |
| KS EK 648 neu | Kabelverteiler
(SachsenEnergie EIt)
Hausschlussschienen
(SachsenEnergie EIt)
Umstation
(SachsenEnergie EIt) |
| KV 10353 | Kabelschacht (Telekom) |
| HAK neu | Abzweigschienen (Telekom) |
| USI 1962 | Multifunktionsgehäuse |
| Rückbau KS964
Rückbau AzK345 | |
| Ersatz MF 50A152 | |

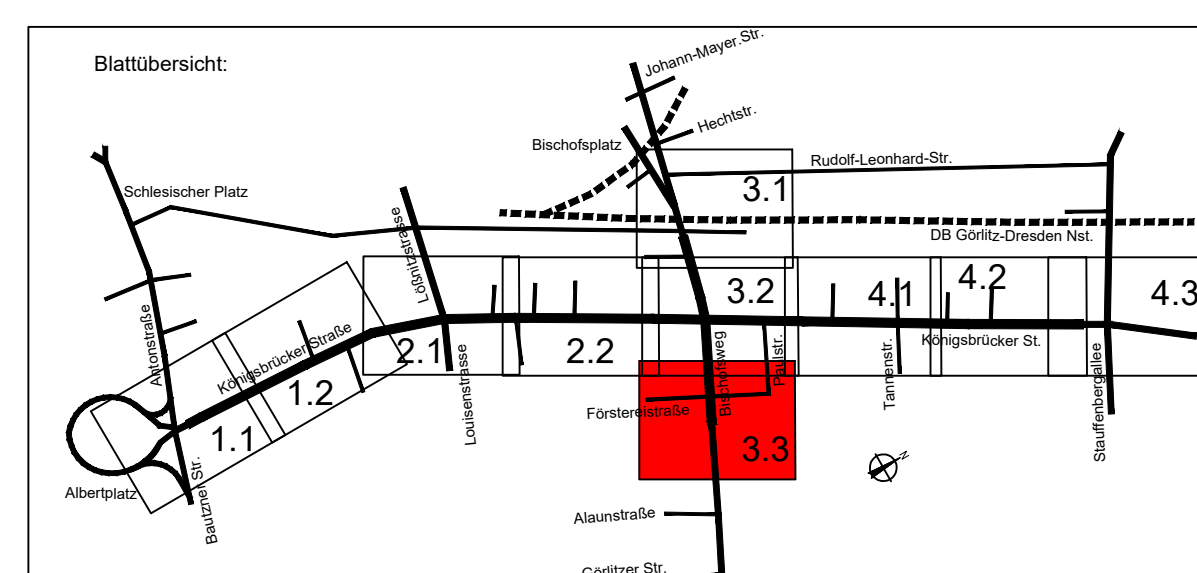

 OBERMEYER Infrastruktur	Niederlassung Dresden 01097 Dresden Elisenwälder Straße 1 Tel.: 0351 / 80 99 300	<table> <tr> <td>bearbeitet</td> <td></td> <td>P</td> </tr> <tr> <td>gezeichnet</td> <td></td> <td>KL</td> </tr> <tr> <td>geprüft</td> <td></td> <td></td> </tr> </table>	bearbeitet		P	gezeichnet		KL	geprüft		
	bearbeitet		P								
gezeichnet		KL									
geprüft											
		Projekt-Nr. 16659									

 <p>Landeshauptstadt Dresden Geschäftsbereich Stadtentwicklung, Bau, Verkehr und Liegenschaften Straßen- und Tiefbauamt Tel.: 0351 / 4800</p>	 <p>Dresdner Verkehrsbetriebe AG Center Infrastruktur - Engineering - Tel. 0351/857-2136</p>
--	---

1	Änderungen 1. Tektur als Roteintragung	05/2022	PI

Landeshauptstadt Dresden Geschäftsbereich Stadtentwicklung, Bau, Verkehr und Liegenschaften Straßen- und Tiefbauamt B 97 / Bau-km 0+000 - 1+465 PROJ.-Nr.:	Unterlage / Blatt-Nr.: 16.1 / 3.3 Koordinierter Leitungsplan Maßstab: 1 : 250
--	--

Königsbrücker Straße (Süd)
zwischen Albertplatz und Stauffenbergallee

aufgestellt: Straßen- und Tiefbauamt Dresden, den 05/2022	
---	--

..... Prüfer Amtsleiterin Straßen- und Tiefbauamt	
---	--

Die Flurstücksgrenzen wurden grafisch den Flurstückskarten entnommen und dienen nur zu Übersichtszwecken.

Der Leitungsbestand wurde aus den uns vorliegenden Unterlagen übertragen. Die Eintragungen erheben keinen Anspruch auf Lagegenauigkeit und Vollständigkeit.

Digitale Stadtgrundkarte Dresden
Herausgeber: Amt für Geodaten und Kataster
Bezugssysteme: Lage: RD/83_3GK5; Höhe: DHN92(NHN)
Grundkarte: Amt für Geodaten und Kataster,
Bestandsdaten des Liegenschaftskatasters:
Staatsbetrieb GeoSN
Ausgabe vom: 13. September 2016

Verarbeitung unter Verwendung elektronischer Systeme und Verbreitung nur mit schriftlicher Genehmigung des Herausgebers/Eigentümers.
Die analoge Vervielfältigung und Weitergabe für eigene, nicht gewerbliche Zwecke ist gestattet.
Die dargestellten Flurstücksgrenzen und Gebäude sind zur Entnahme von Maßen, insbesondere von Grenzmaßen und Grenzabständen und Einreichung bei Genehmigungsverfahren nicht geeignet.

Entwurfsvermessung

Herausgeber: Amt für Geodaten und Kataster

Verarbeitung unter Verwendung elektronischer Systeme und Verbreitung nur mit schriftlicher Genehmigung des Herausgebers/Eigentümers.

Die anfolge Vervielfältigung und Weitergabe für eigene, nicht gewerbliche Zwecke ist gestattet. Die dargestellten Flurstücksgrenzen und Gebäude sind zur Entnahme von Maßen, insbesondere

Grenzmaßen und Grenzabstände und Einreichung bei Genehmigungsverfahren nicht geeignet