

Zeichenerklärung Entwässerung

- B - Bestand**
- Mischwasser (SEDD)
 - Regenwasser (SEDD)
 - Schmutzwasser (SEDD)
 - Entwässerung (STA)
 - Anschlussleitung mit Ablauf (STA)
 - Entwässerung (DVB)

- P - Planung**
- Mischwasser (SEDD)
 - Regenwasser (SEDD) (Fremdplanung, nur zur Information)
 - Anschlussleitung mit Ablauf und Ablaufnummer (STA)
 - SE03 SE04 Schienenentwässerung mit Nummer (DVB)
 - X X Rückbau
 - geht a.B. Mischwasser Liner-Sanierung (SEDD) (Fremdplanung, nur zur Information)
 - Baumstandort mit Baumscheibe
 - Baumgrube mit und ohne Wurzelschutz

- Neupflanzung
- FL M1 vorh. Mastbezeichnung vorhanden / neu
- FL M12
- 1605c Flurstücksnummer


Die Flurstücksgrenzen wurden grafisch den Flurstückskarten entnommen und dienen nur zu Übersichtszwecken.

Der Leitungsbestand wurde aus den uns vorliegenden Unterlagen übertragen. Die Eintragungen erheben keinen Anspruch auf Lagegenauigkeit und Vollständigkeit.

Digitale Stadtgrundkarte Dresden 1:500
Herausgeber: Amt für Geodaten und Kataster
Maßstab: 1:500
Bezugssystem: Lage: RD/83 3GK5; Höhe: DHHN92(NHN)
Grundkarte: Amt für Geodaten und Kataster, Bestandsdaten des Liegenschaftskatasters: Staatsbetrieb GeoSN
Ausgabe vom: 13. September 2016

Vorstellung unter Verwendung elektronischer Systeme und Vorstellung nur mit schriftlicher Genehmigung des Herausgebers/Geometers.
Die analoge Vervielfältigung und Weitergabe für eigene, nicht gewerbliche Zwecke ist gestattet.
Die dargestellten Flurstücksgrenzen und Gebäude sind zur Entnahme von Mäßen, insbesondere von Grenzmaßen und Grenzabständen und Einrechnung bei Genehmigungsverfahren nicht geeignet.

Entwurfsvermessung
Herausgeber: Amt für Geodaten und Kataster
Verarbeitung unter Verwendung elektronischer Systeme und Vorstellung nur mit schriftlicher Genehmigung des Herausgebers/Geometers.
Die analoge Vervielfältigung und Weitergabe für eigene, nicht gewerbliche Zwecke ist gestattet.
Die dargestellten Flurstücksgrenzen und Gebäude sind zur Entnahme von Mäßen, insbesondere von Grenzmaßen und Grenzabständen und Einrechnung bei Genehmigungsverfahren nicht geeignet.

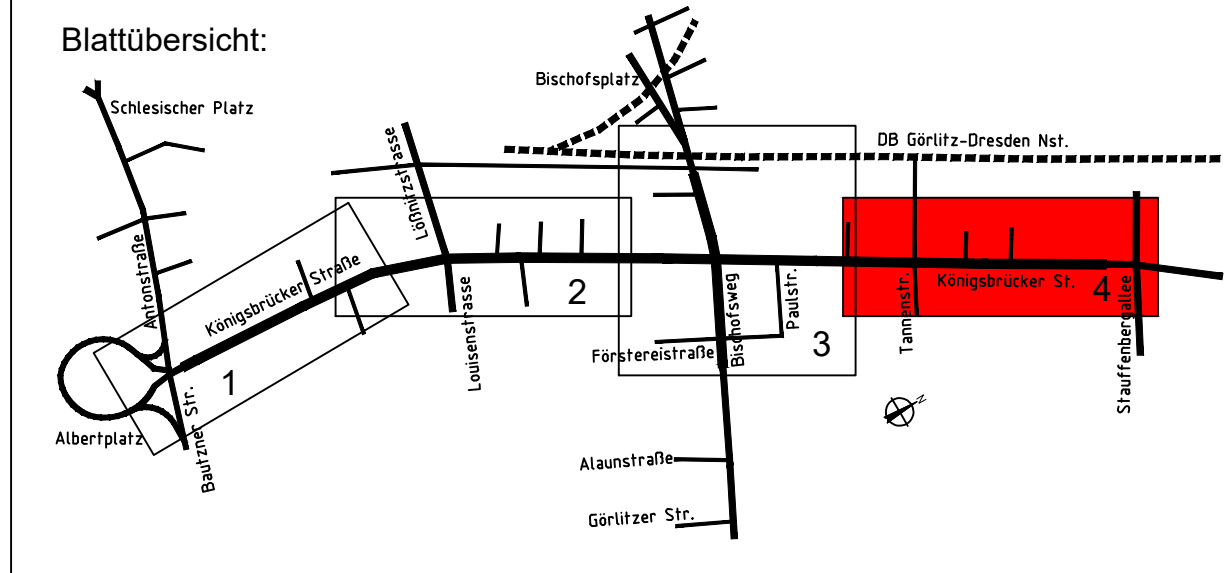

 OBERMEYER Infrastruktur	Niederlassung Dresden 01097 Dresden Eberswälder Straße 1 Tel.: 0351 / 80 89 300	bearbeitet		PIA
		gezeichnet		KUB
		geprüft		
		Projekt-Nr. 16659		

Landeshauptstadt Dresden Geschäftsbereich Stadtentwicklung, Bau, Verkehr und Liegenschaften Straßen- und Tiefbauamt Tel.: 0351 / 4890	DVB Dresdner Verkehrsbetriebe AG Center Infrastruktur - Engineering - Tel.: 0351/857-2136		

Nr.	Änderungen 1. Tektur als Roteintragung	Art der Änderung	Datum	Zeichen
1	Änderungen 1. Tektur als Roteintragung		05/2022	PIA

FESTSTELLUNGSENTWURF 1.Tektur

Landeshauptstadt Dresden Geschäftsbereich Stadtentwicklung, Bau, Verkehr und Liegenschaften Straßen- und Tiefbauamt B 97 / Bau-km 0+000 - 1+465 PROJIS-Nr.:	Unterlage / Blatt-Nr.: 8 / 4 Entwässerungs- lageplan Maßstab: 1 : 500
---	--

Königsbrücker Straße (Süd) zwischen Albertplatz und Stauffenbergallee	
aufgestellt: Straßen- und Tiefbauamt Dresden, den 05/2022	Prüfer Amtsleiterin Straßen- und Tiefbauamt