

Zeichenerklärung

Grunderwerb

- zu erwerbende Fläche
- vorübergehend in Anspruch zu nehmende Fläche
- dauernd zu belastende Fläche

3 14/2 4 248 m²
2.34.1 345 m²

Flur / Flurstück / Größe des Flurstückes
lfd. Nr. im Grunderwerbsverzeichnis / Größe der Teilfläche
2 Nr. des Grunderwerbsplanes
34 lfd. Nr. des betroffenen Flurstückes
1 Teilfläche eines Flurstückes

Zusammengehörigkeitspfeil

Gemarkungsgrenze
Flurgrenze
Flurstücksgrenze
außerhalb / innerhalb
Flurstücksnummer


Baumstandorte

- Baum Bestand / Fällung
- Neupflanzung

Maststandorte

- FL M1 vorh.
- FL M12
- FL WB9 vorh.
- FL WB54
- ÖB 4 vorh.
- ÖB 7
- LSA 5AM 3.0 vorh.
- LSA 9NM
- Hst.Bel. 09

- Fahrdraht/Quertrag Fahrleitung Endzustand / Tektur
- Fahrleitungsmast vorhanden / neu / Tektur
- Wandbefestigung Fahrleitung vorhanden / neu
- öffentliche Beleuchtung vorhanden / neu
- LSA-Mast mit/ohne Ausleger vorhanden / neu
- Hallesteilbeleuchtung
- Abbruch Mast

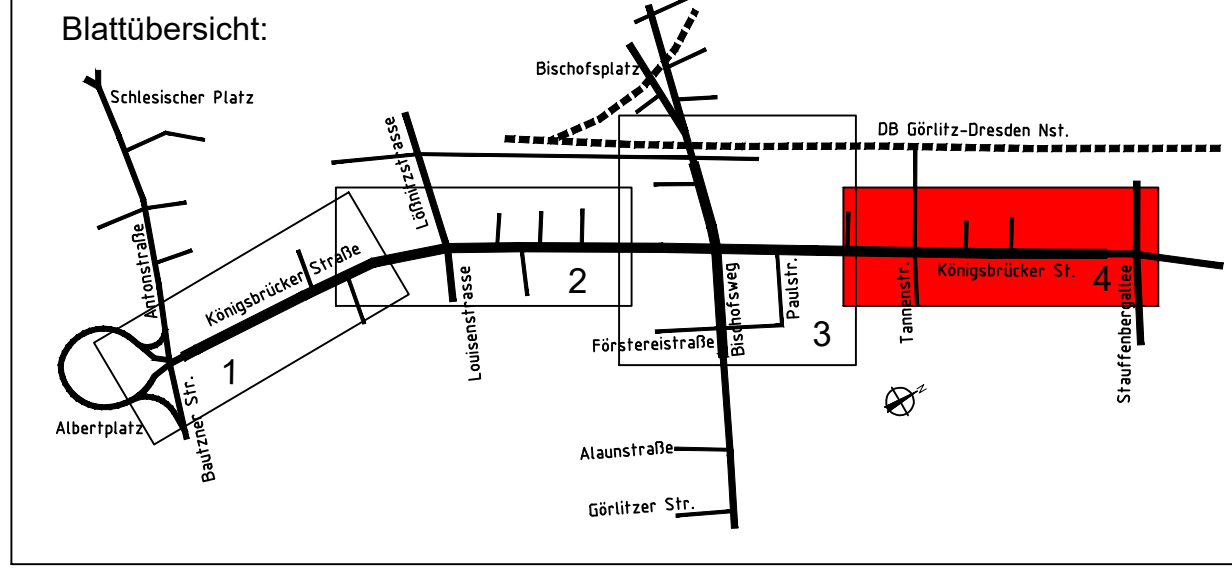

OBERMEYER Infrastruktur

Niederlassung Dresden
01057 Dresden
Eberswalder Straße 1
Tel.: 0351 / 80 89 300

bearbeitet
gezeichnet
geprüft

Häuber
Gerlach

Projekt-Nr. 16659

Landeshauptstadt Dresden
Geschäftsbereich
Stadtentwicklung,
Bau, Verkehr und Liegenschaften
Straßen- und Tiefbauamt
Tel.: 0351 / 4880

DVB
Dresdner Verkehrsbetriebe AG
Center Infrastruktur
- Engineering -
Tel.: 0351/857-2136

1	Änderungen 1. Tektur als Roteintragung	05/2022	Hae
Nr.	Art der Änderung	Datum	Zeichen

FESTSTELLUNGSENTWURF 1.Tektur

Landeshauptstadt Dresden
Geschäftsbereich Stadtentwicklung, Bau, Verkehr und Liegenschaften
Straßen- und Tiefbauamt

B 97 / Bau-km 0+000 - 1+465

PROJIS-Nr.:

Unterlage / Blatt-Nr.: 10.1 / 4

Grunderwerbsplan

Maßstab: 1 : 500

Königsbrücker Straße (Süd)
zwischen Albertplatz und Stauffenbergallee

aufgestellt:
Straßen- und Tiefbauamt
Dresden, den 05/2022

Prüfer
Amtsleiterin Straßen- und Tiefbauamt

Digitale Stadtgrundkarte Dresden

Herausgeber: Amt für Geodaten und Kataster
Bezugssysteme: Lage: RD/83, 3GKS; Höhe: DHHN92(NHN)
Grundkarte: Amt für Geodaten und Kataster
Bestandsdaten des Liegenschaftskatasters:
Staatsbetrieb GeoSN
13. September 2016

Ausgabe vom:

Verarbeitung unter Verwendung elektronischer Systeme und Vernetzung nur mit schriftlicher Genehmigung der Herausgeber/Eigentümer.
Die analoge Vervielfältigung und Weitergabe für eigene, nicht gewerbliche Zwecke ist gestattet.
Die dargestellten Flurstücksgrenzen und Gebäude sind zur Entnahme von Maßen, insbesondere von Grenzmaßen und Grenzabständen und Einreichung bei Genehmigungsverfahren nicht geeignet.

Entwurfsvermessung

Herausgeber: Amt für Geodaten und Kataster
Verstellung unter Verwendung elektronischer Systeme und Vernetzung nur mit schriftlicher Genehmigung des Herausgebers/Eigentümers.
Die analoge Vervielfältigung und Weitergabe für eigene, nicht gewerbliche Zwecke ist gestattet.
Die dargestellten Flurstücksgrenzen und Gebäude sind zur Entnahme von Maßen, insbesondere von Grenzmaßen und Grenzabständen und Einreichung bei Genehmigungsverfahren nicht geeignet.