



Zeichenerklärung

Grunderwerb

- zu erwerbende Fläche
- vorübergehend in Anspruch zu nehmende Fläche
- dauernd zu belastende Fläche

Flur / Flurstück / Größe des Flurstücks

Id. Nr. im Grunderwerbsverzeichnis / Größe der Teilfläche

2. Nr. des Grunderwerbsplanes

34. Id. Nr. des betroffenen Flurstücks

1. Teilfläche eines Flurstücks

Zusammengehörigkeitsfeld

Gemarkungsgrenze

Flurgrenze

Flurstücksgrenze

außerhalb / innerhalb

Flurstücknummer

17/3

Abbruch

Baumstandorte

Baum Bestand / Fällung

Neupflanzung

Digitale Stadtgrundkarte Dresden

Herausgeber: Amt für Geodäsie und Kataster

Benutzungsregeln: Lage: RD63, 3240; Höhe: DHH62(N+M)

Grundkarte: Amt für Geodäsie und Kataster

Bestandteile: des Liegenschaftskatasters:

Stabsabteilung GeoD

13. September 2016

Verarbeitung unter Verwendung elektronischer Systeme und Verbindung mit amtlicher Genehmigung des Messungswesens.

Die Angabe von Vermessungswerten und Flächengrößen ist nicht verbindlich. 

Maststandorte

FL M1 vorh.

FL M2 vorh.

FL WB9 vorh.

OB 4 vorh.

LSA 5AM 3.0 vorh.

FL M12

FL WB54

OB 7

LSA 9NM

HellBol. 09

Fahrdraht/Quertrag Fahrlinie Endzustand / Tektur

Fahrlinie vorhanden / neu / Tektur


Wandbefestigung Fahrlinie vorhanden / neu

öffentliche Beleuchtung vorhanden / neu

LSA-Mast mit/ohne Ausleger vorhanden / neu

Hallestellenbeleuchtung

Abbruch Mast

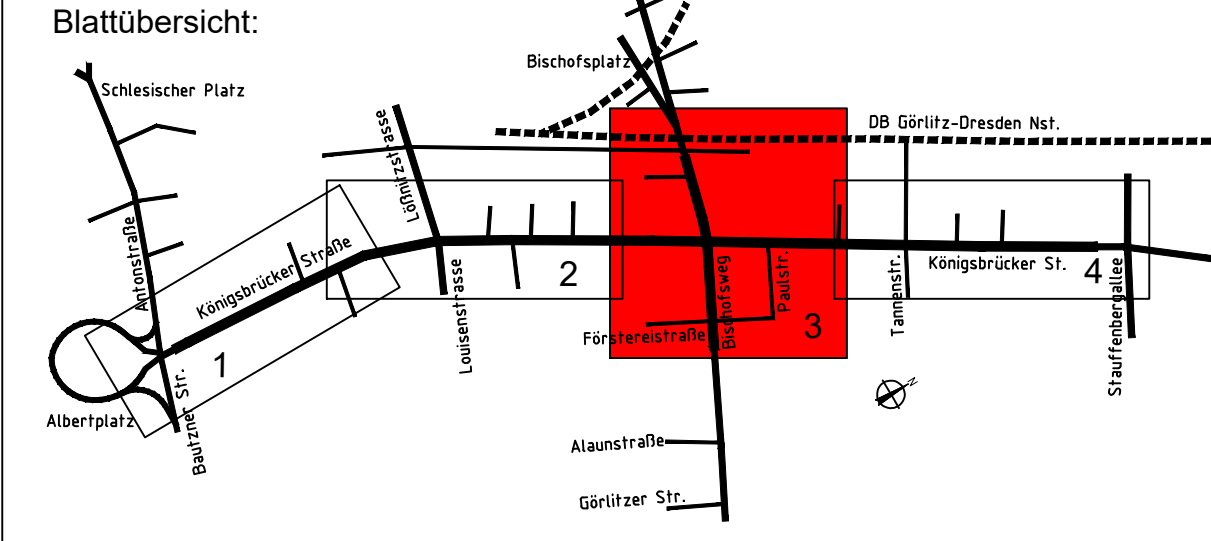

OBERMEYER Infrastruktur

Niederlassung Dresden

01007 Dresden

Eberhardstraße 1

Tel.: 0351 / 80 89 300

bearbeitet: Häuber

gezeichnet: Gerlach

geprüft: Gerlach

Projekt-Nr. 16659

Landeshauptstadt Dresden

Geschäftsbereich

Stadtentwicklung

Bau, Verkehr und Liegenschaften

Strassen- und Tiefbauamt

Tel.: 0351 / 4800

DVB

Dresden Verkehrsbetriebe AG

Center Infrastruktur

Engineering

Tel.: 0351/857-2156

Nr.	Änderungen 1. Tektur als Roteintragung	Art der Änderung	Datum	Zeichen
1	Änderungen 1. Tektur als Roteintragung		05/2022	Hae

FESTSTELLUNGSENTWURF 1.Tektur

Landeshauptstadt Dresden

Geschäftsbereich Stadtentwicklung, Bau, Verkehr und Liegenschaften

Strassen- und Tiefbauamt

B 97 / Bau-km 0+000 - 1+465

PROJ.-Nr.:

Unterlage / Blatt-Nr.: 10.1 / 3

Grunderwerbsplan

Maßstab: 1 : 500

Königsbrücker Straße (Süd)

zwischen Albertplatz und Stauffenbergallee

aufgestellt: Straßen- und Tiefbauamt

Dresden, den 05/2022

Prüfer: Amt für Straßen- und Tiefbauamt