


erzeugt mit **pdv!**
M:\16659\user\PSA\4-3\BPS\100117\Tektur.dwg
1355x420mm

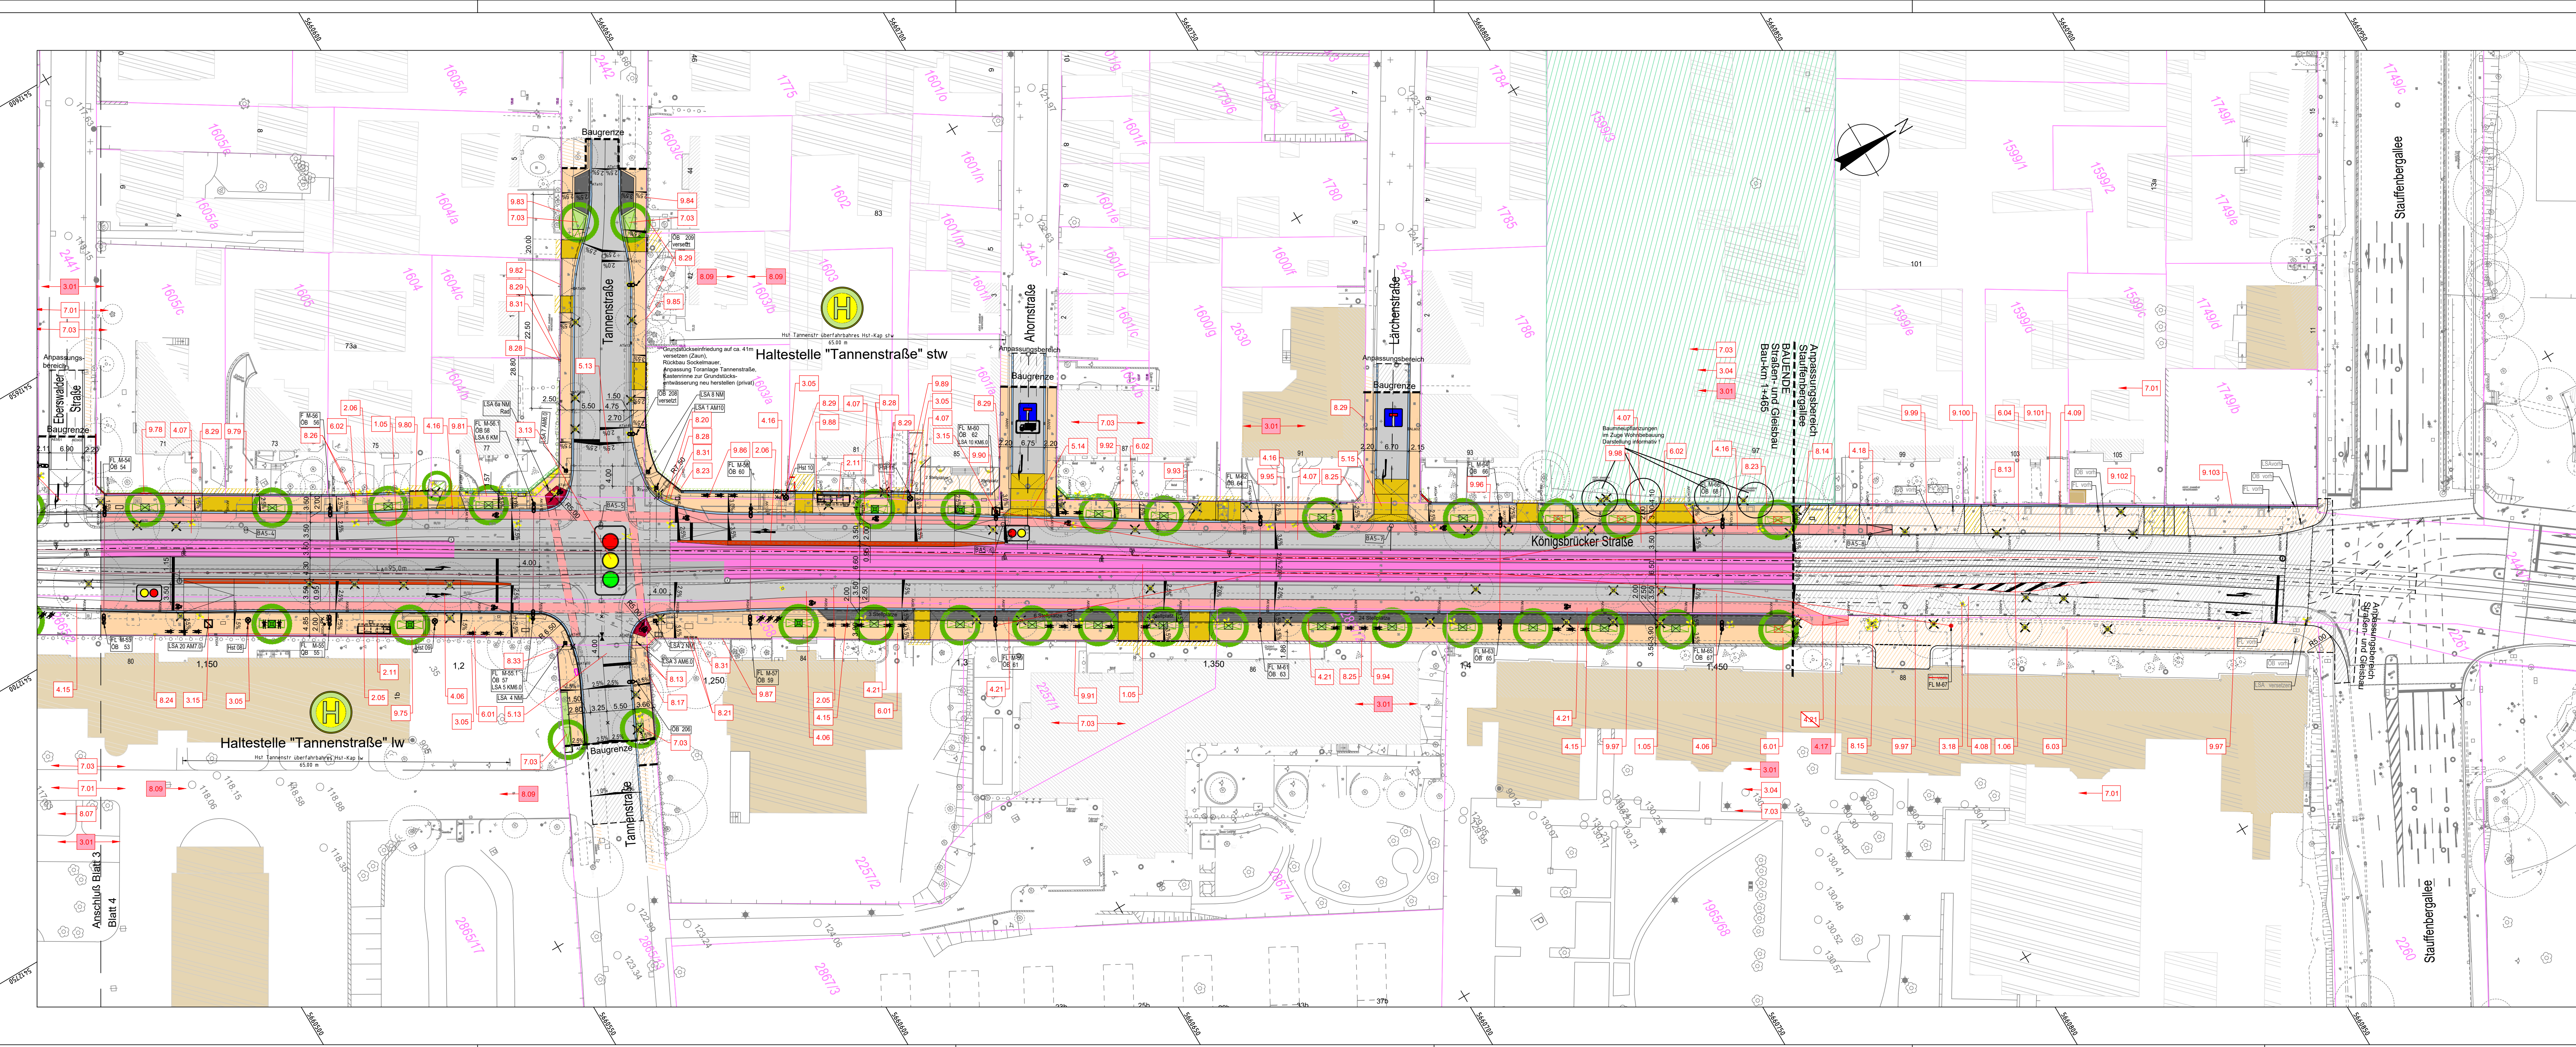

Zeichenerklärung

- besonderer Bahnkörper Straßenbahn
- gemeinsamer Fahrstreifen (Strab/MIV)
- Fahrbahn
- Parkstreifen
- Ladezone/Taxi-Aufstellfläche
- Haltestellenbereich
- Radverkehrsanlage (Radfahrstreifen, Schutzstreifen)
- Gehweg/Radfahrer frei
- Radweg/Aufstellfläche Radverkehr
- Gehweg
- Baumstand mit offener Baumscheibe
- Baumstand mit begehbarer Baumscheibe (Gitterrost 1,50m x 1,50m)
- Neubau Sockelmauer/Grundstückseinfriedung/Gleichrichterunterwerk
- Entw.-Rinne mit Straßenablauf und Ablaufnummer
- Abbruch
- Grundstücksgrenze mit Flurstücksnummer
- Bereich mit Berücksichtigung einer Gestaltung
- Anpassungsbereiche (Wiederherstellung Bestand)
- Fahrradbügel inkl. Abstellfläche
- Standort Schaltkasten / Schächte (Schachtnummer)

- 7.01 lfd. Nr. im Regelungsverzeichnis
- 7.01 lfd. Nr. im Regelungsverzeichnis Änderung im Zuge 1. Tektur
- 7.01 lfd. Nr. im Regelungsverzeichnis entfällt im Zuge 1. Tektur

Die laufenden Nummern des Regelungsverzeichnisses für die unterirdischen Baumaßnahmen sind im Koordinierten Leitungsplan Unterlage 16.1 zugeordnet.

Baumstandorte

- Baum Bestand / Fällung (einschl. Nummerierung)
- Neupflanzung

Kulturdenkmale / Planungsrecht

- Kulturdenkmale
- Erhaltungssatzung "Äußere Neustadt"

Markierung nur zur Information !


Digitale Stadtkarte Dresden
Herausgeber: Amt für Geodaten und Kataster
Bezugssystem: Lage RD/83, 30K5; Höhe: DHHN2(NHN)
Grundkarte: Amt für Geodaten und Kataster
Bestandsdaten des Liegenschaftskatasters: Staatsbetrieb GeoSN
Ausgabe vom: 13. September 2016

Verarbeitung unter Verwendung elektronischer Systeme und Verbreitung nur mit schriftlicher Genehmigung des Herausgebers.
Die angegebene Verkleinerung und Weitergabe für eigene, nicht gewerbliche Zwecke ist gestattet.
Die dargestellten Flurstücksgrenzen und Gebäude sind zur Entnahme von Mäßen, insbesondere von Grenzmaßen und Grenzabständen und Einreihung bei Genehmigungsverfahren nicht geeignet.

Entwurfsvermessung
Herausgeber: Amt für Geodaten und Kataster
Verarbeitung unter Verwendung elektronischer Systeme und Verbreitung nur mit schriftlicher Genehmigung des Herausgebers.
Die angegebene Verkleinerung und Weitergabe für eigene, nicht gewerbliche Zwecke ist gestattet.
Die dargestellten Flurstücksgrenzen und Gebäude sind zur Entnahme von Mäßen, insbesondere von Grenzmaßen und Grenzabständen und Einreihung bei Genehmigungsverfahren nicht geeignet.

Maststandorte

FL M1 vorh.	FL M12	Fahrdraht/Quertrag Fahrleitung Endzustand
FL WB9 vorh.	FL WB54	Fahrleitungsmast vorhanden / neu
ÖB 4 vorh.	ÖB 7	Wandbefestigung Fahrleitung vorhanden / neu
LSA 5AM 3.0 vorh.	LSA 9NM	öffentliche Beleuchtung vorhanden / neu
Hst.Bel. 09		LSA-Mast mit/ohne Ausleger vorhanden / neu
		Haltestellenbeleuchtung
		Abbruch Mast

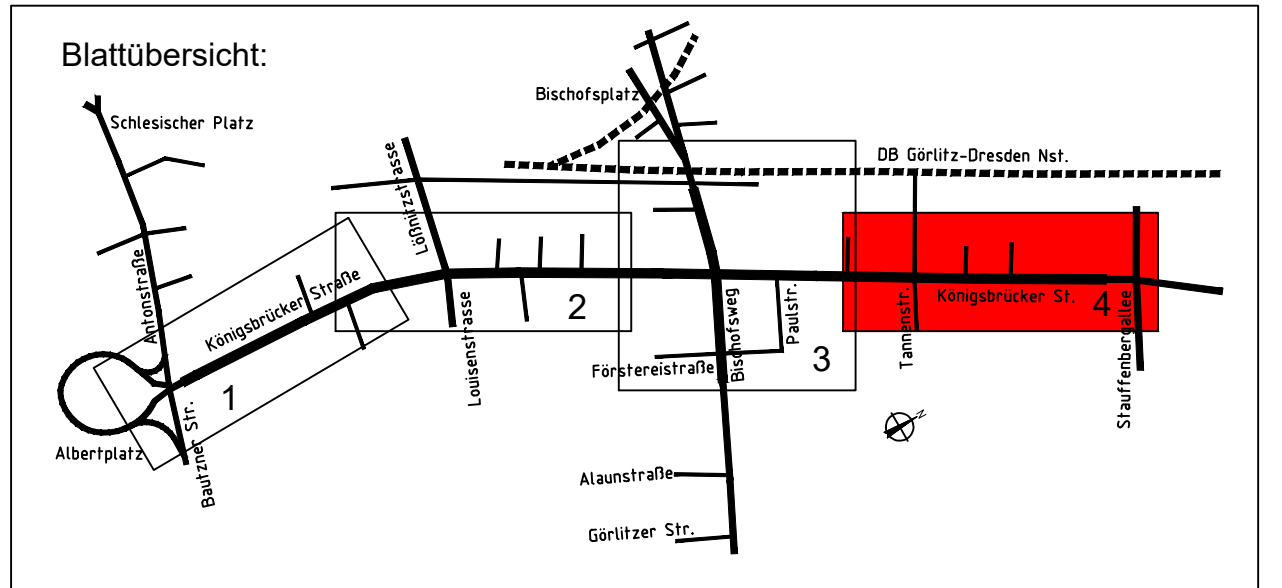

OBERMEYER Infrastruktur	Niederlassung Dresden 01057 Dresden Eberswader Straße 1 Tel.: 0351 / 80 89 300	bearbeitet	Häuber
		gezeichnet	Pietisch
		geprüft	
Projekt-Nr. 16659			

Landeshauptstadt Dresden Geschäftsbereich Stadtentwicklung, Bau, Verkehr und Liegenschaften Straßen- und Tiefbauamt Tel.: 0351 / 4890	DVB Dresdner Verkehrsbetriebe AG Center Infrastruktur - Engineering - Tel.: 0351/857-2136		

Nr.	Art der Änderung	Datum	Zeichen
1	Änderungen 1. Tektur als Roteintragung	05/2022	HAE

FESTSTELLUNGSENTWURF 1.Tektur

Landeshauptstadt Dresden Geschäftsbereich Stadtentwicklung, Bau, Verkehr und Liegenschaften Straßen- und Tiefbauamt B 97 / Bau-km 0+000 - 1+465 PROJIS-Nr.:	Unterlage / Blatt-Nr.: 11.1 / 4 Lageplan zum Regelungsverzeichnis Maßstab: 1 : 500
---	--

Königsbrücker Straße (Süd) zwischen Albertplatz und Staufenbergallee	
aufgestellt: Straßen- und Tiefbauamt Dresden, den 05/2022	Prüfer: Ambletiner Straßen- und Tiefbauamt