

Zeichenerklärung Entwässerung


- B - Bestand**
- Mischwasser (SEDD)
 - Regenwasser (SEDD)
 - Schmutzwasser (SEDD)
 - Entwässerung (STA)
 - Anschlussleitung mit Ablauf (STA)
 - Entwässerung (DVB)

- P - Planung**
- Mischwasser (SEDD)
 - Regenwasser (SEDD) (Fremdplanung, nur zur Information)
 - Anschlussleitung mit Ablauf und Ablaufnummer (STA)
 - Schienenentwässerung mit Nummer (DVB)
 - Rückbau geht a.B.
 - Mischwasser Liner-Sanierung (SEDD) (Fremdplanung, nur zur Information)
 - Baumstandort mit Baumscheibe Baumgrube mit und ohne Wurzelschutz
 - Neupflanzung
 - Mastbezeichnung vorhanden / neu
 - Flurstücksnummer

Die Flurstücksgrenzen wurden grafisch den Flurstückskarten entnommen und dienen nur zu Übersichtszwecken.
Der Leitungsbestand wurde aus den uns vorliegenden Unterlagen übertragen. Die Eintragungen erheben keinen Anspruch auf Lagegenauigkeit und Vollständigkeit.

Digitale Stadtgrundkarte Dresden 1:500
Herausgeber: Amt für Geodaten und Kataster
Maßstab: 1:500
Bezugssysteme: Lage: RD/83_3GK5; Höhe: DHHN92(NHN)
Grundkarte: Amt für Geodaten und Kataster
Bestandteile des Liegenschaftskatasters: Staatsbetrieb GeoSN
Ausgabe vom: 13. September 2016

Entwurfsvermessung
Herausgeber: Amt für Geodaten und Kataster
Verarbeitung unter Verwendung elektronischer Systeme und Vernetzung nur mit schriftlicher Genehmigung des Herausgebers/Eigentümers.
Die einzige Vervielfältigung und Weitergabe für eigene, nicht gewerbliche Zwecke ist gestattet.
Die dargestellten Flurstücksgrenzen und Gebäude sind zur Entnahme von Maßen, insbesondere von Grenzmaßen und Grenzabständen und Einrechnung bei Genehmigungsverfahren nicht geeignet.

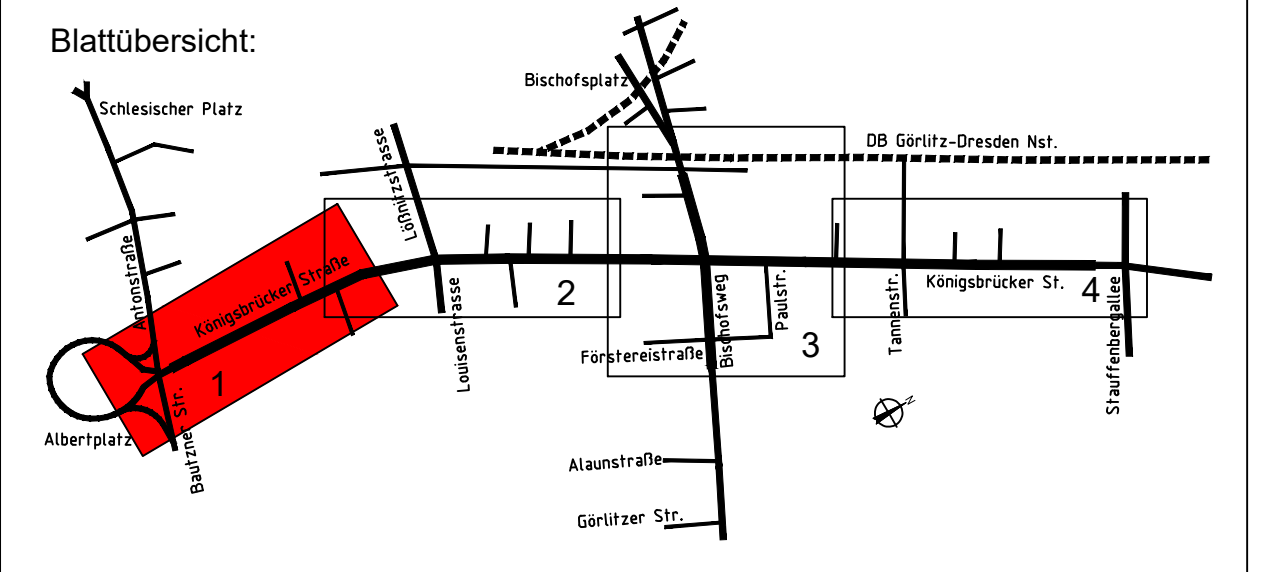

	Niederlassung Dresden 01097 Dresden Eberswalder Straße 1 Tel.: 0351 / 80 89 300	bearbeitet	PIA
		gezeichnet	KUB
		geprüft	
Projekt-Nr. 16659			

	Landeshauptstadt Dresden Geschäftsbereich Stadtentwicklung, Bau, Verkehr und Liegenschaften Straßen- und Tiefbauamt Tel.: 0351 / 4890		Dresdner Verkehrsbetriebe AG Center Infrastruktur - Engineering - Tel. 0351/857-2136

Nr.	Änderungen 1. Tektur als Roteintragung	05/2022	PIA
	Art der Änderung	Datum	Zeichen

FESTSTELLUNGSENTWURF 1.Tektur

Landeshauptstadt Dresden Geschäftsbereich Stadtentwicklung, Bau, Verkehr und Liegenschaften Straßen- und Tiefbauamt B 97 / Bau-km 0+000 - 1+465 PROJIS-Nr.:	Unterlage / Blatt-Nr.: 8 / 1 Entwässerungs- lageplan Maßstab: 1 : 500
---	--

Königsbrücker Straße (Süd) zwischen Albertplatz und Stauffenbergallee	
aufgestellt: Straßen- und Tiefbauamt Dresden, den 05/2022	Prüfer: Amtsleiterin Straßen- und Tiefbauamt