

Zeichenerklärung BESTAND:

SECO - Straßenentwässerung:

STA - Straßenentwässerung:

SW 200 Sta
RW 200 Sta
RW 200 Sta
RW 200 Sta

DREHWAG Trinkwasser:












LH Dresden LSA:

LSA Kabel
LSA Kabel Lu.
LSA Kabel a.B.

LH Dresden Öffentliche Beleuchtung:

Feuerwehrkabel (E-Kabel)
Feuerwehrkabel (F-Kabel)
Feuerwehrkabel Lu.
Feuerwehrkabel a.B. (SV 37)

DVB:

DVB Leitungen
DVB Leitungen Lu.
DVB Leitungen a.B.

FT 802-N:

Führungsmast mit Nummer

Telekommunikation:

TK Kabel
Telekom Luftkabel
Telekom Erdkabel
Telekom Seilwellenkabel
Telekom Kabel
Telekom Kabel Lu.
Telekom Kabel a.B.


Deutsche Bahn:

Deutsche Bahn
Deutsche Bahn, Entwässerung
(Informativ aus Jahr 2015)

Lagebezug: RD 83	Höhenbezug: DHHN 92
Grundplan: Grundrisse	entstellt:
terrestrische Vermessung vom Juni 2013, Ergänzungsmessungen 2014, 2015 und 2016	Ingenieur-Vermessung Dresden
Grundplan: Kataster	Herausgeber:
© Staatsbetrieb Geodäsie und Vermessung Sachsen (GeoSV), Landeshauptstadt Dresden, Stand Januar 2016	Dresdner Verkehrsbetriebe AG (DVB)

1. Tektur	
Generalplan:	Arbeitsgemeinschaft
Bit	EIBS
Dresden, den 03.07.2020	Dresden, den 03.07.2020

Vorbereitend:	Dresdner Verkehrsbetriebe AG	Landeshauptstadt Dresden
	Center Infrastruktur	Geschäftsbereich Stadtentwicklung, Bau, Verkehr und Liegenschaften
	Engineering	Stadtbau und Tiefbauamt
	Tel.: 0351/657-2195	Tel.: 0351/484893

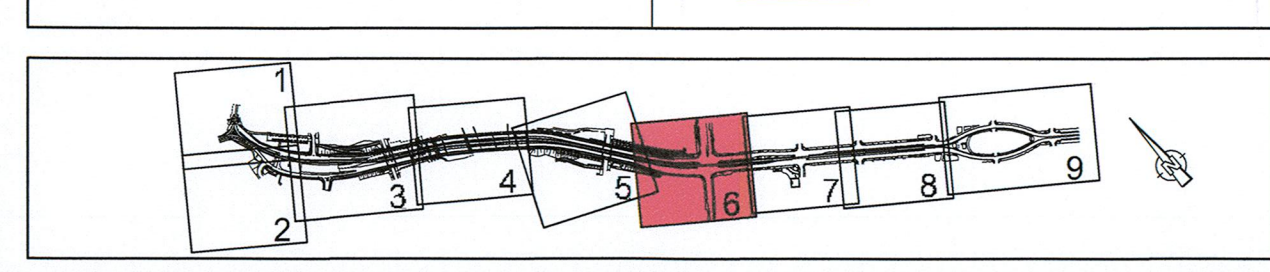

1	Entfall Rampe zw. Budapest Str. und Zeisauer Str. Ersatz durch Aufb. Anpassung Fahrbahn	07/2022	GW
Nr.	Art der Änderung	Datum	Zeichen

FESTSTELLUNGSENTWURF

Inhalt:	Leitungsbestandsplan	Unterlage / Blatt-Nr.: 16.1 / 6a
		Plancode:
		Maßstab: 1:250

Strasse: Nossener Brücke / Nürnberger Straße	Station: 0+00 bis 1+876
2020 Stadtbahn Dresden	Stadtbahn 2020
	Teilabschnitt 1.2
	Nossener Brücke / Nürnberger Straße

ausgestellt:	Dresdner Verkehrsbetriebe AG	22. Juli 2022
	Center Infrastruktur	
	Sachverstand	V. Zimmermann
	Verantwortlich	Constanze T.