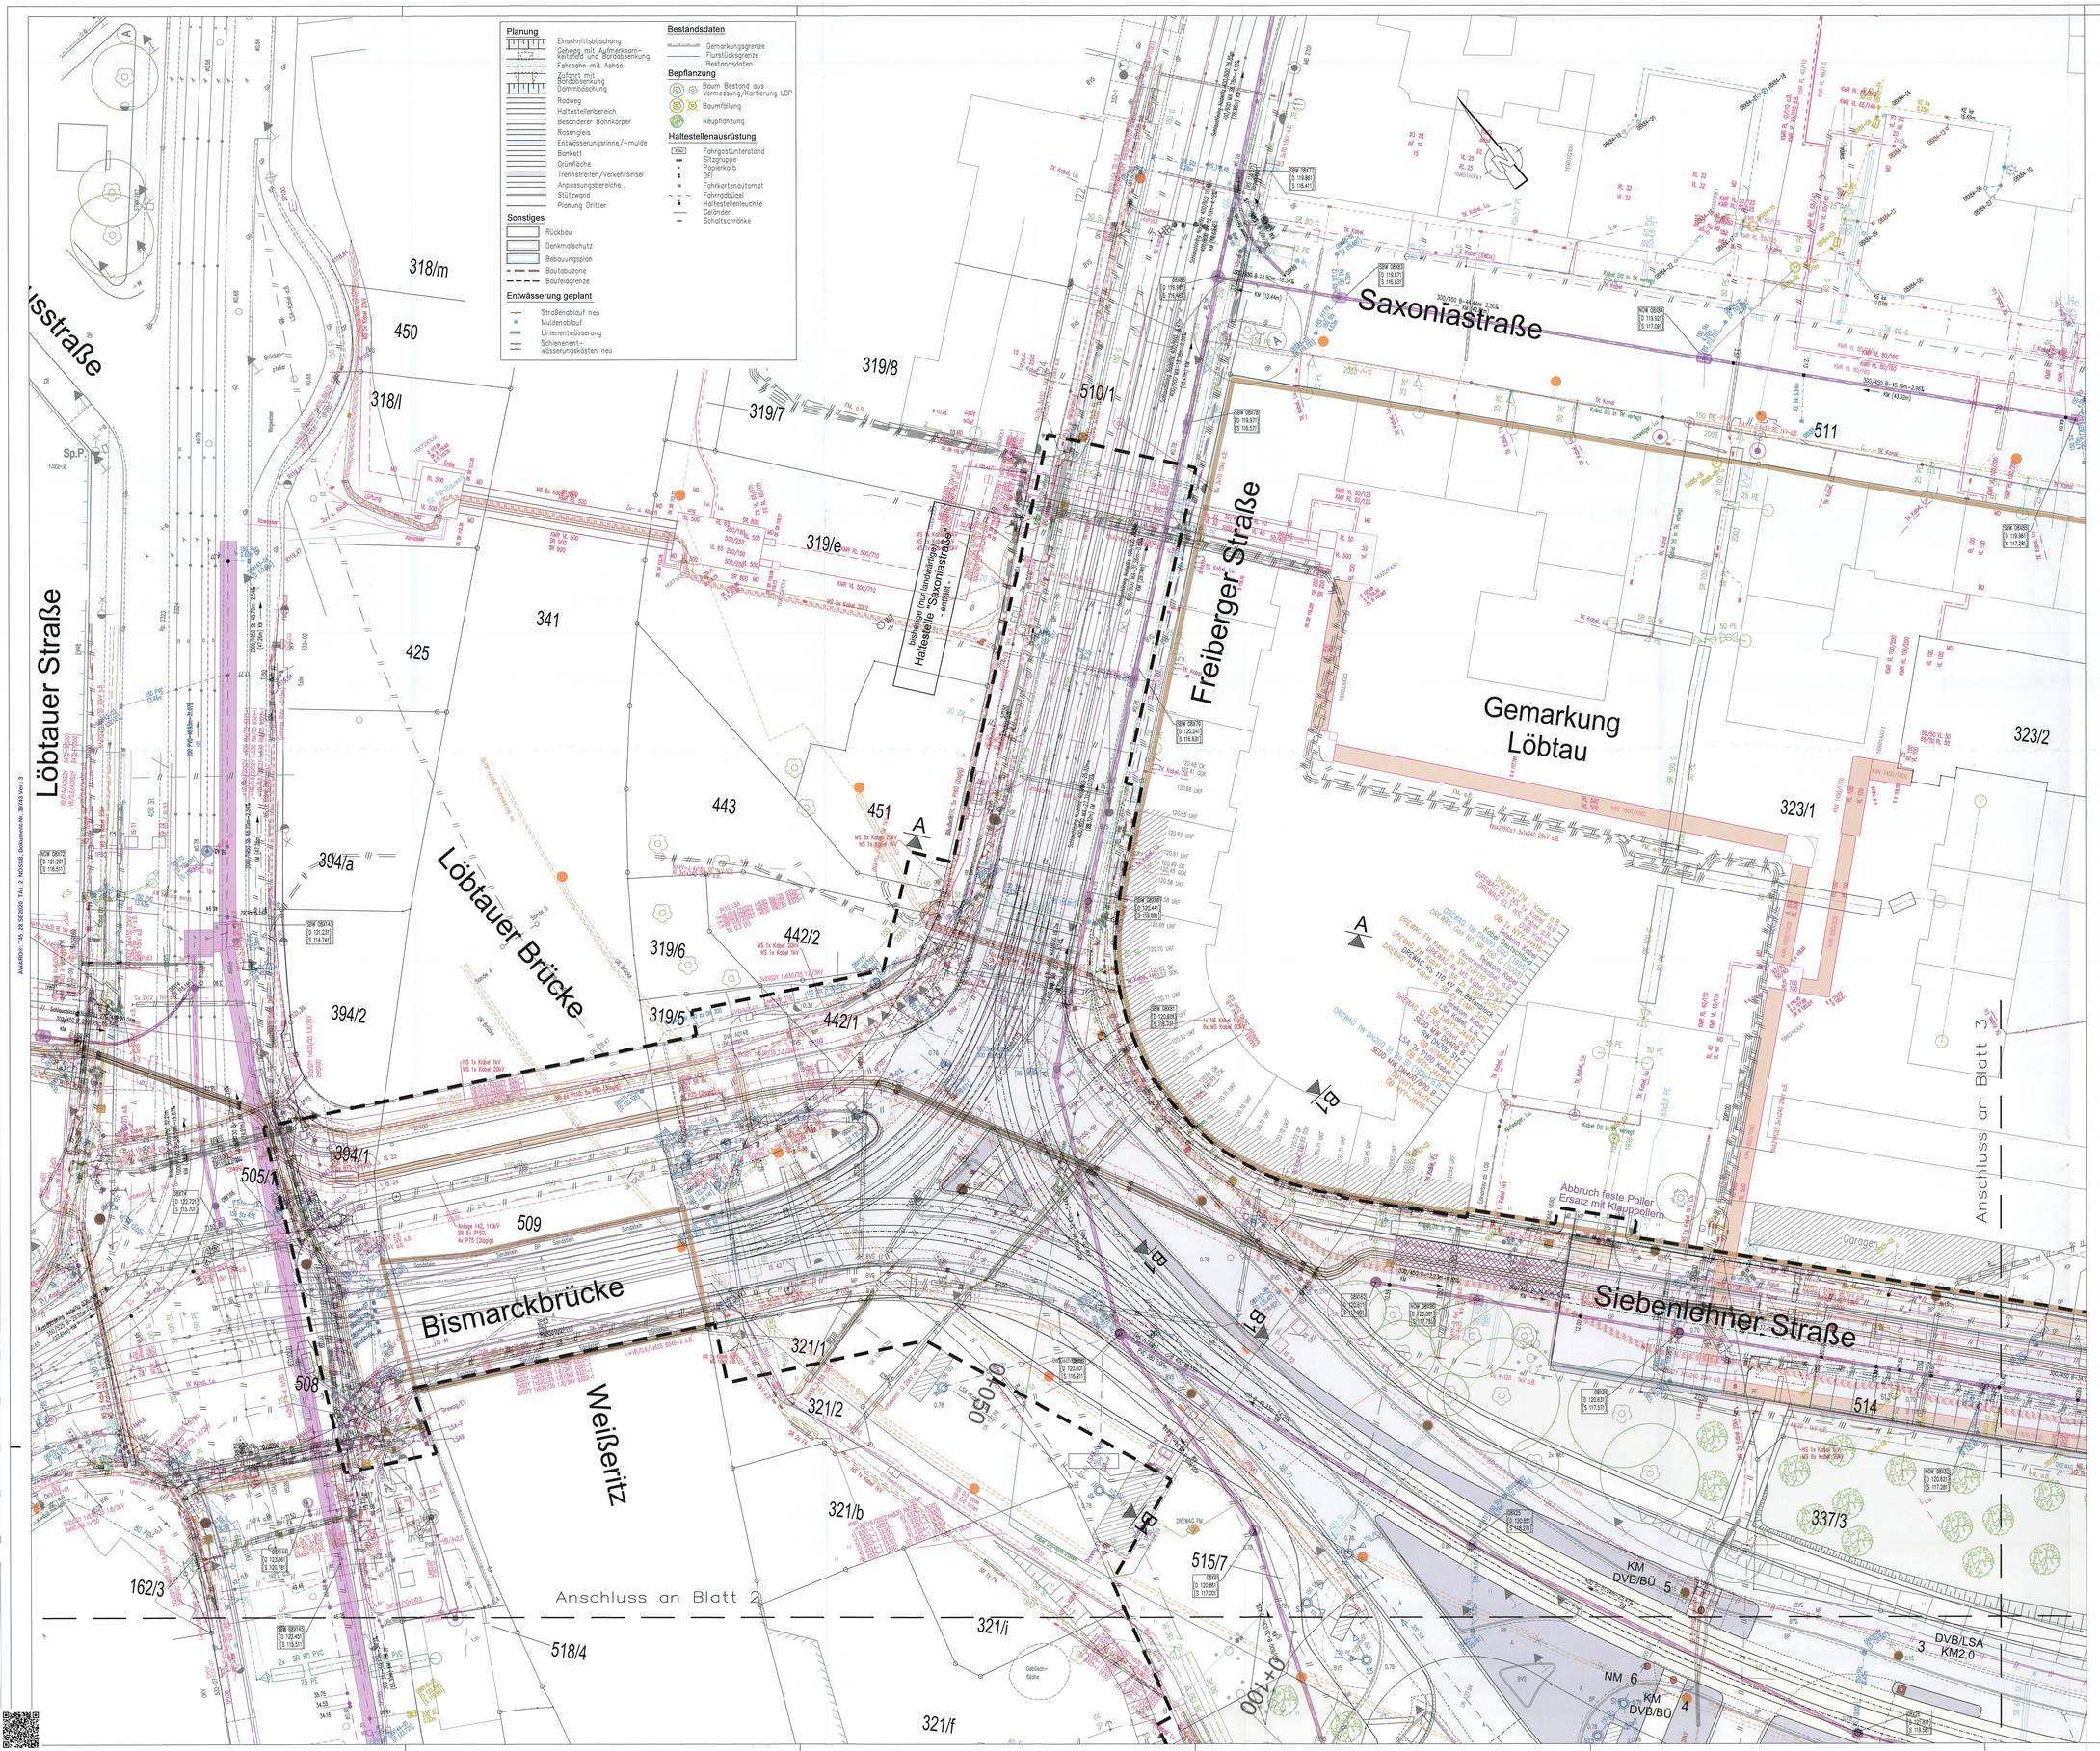

Lagebezug: RD 83	Höhenbezug: DHHN 92
Grundplan Grundriss	erstellt: Ingenieur-Vermessung Dresden Henke-Hofmann GmbH
terrestrische Vermessung vom Juni 2013, Ergänzungsvermessungen 2014, 2015 und 2016	
Grundplan Kataster	Herausgeber: Dresdner Verkehrsbetriebe AG (DVB)
© Staatsbetrieb Geobasisinformation und Vermessung Sachsen (GeoSN), Landeshauptstadt Dresden, Stand Januar 2016	

1. Tektur

Generalplaner: Arbeitsgemeinschaft		Datum	Name
Bit Planungsgruppe Brückner, Ingenieur- und Tiefbau PartGmbB	bearbeitet	07/2020	Gal
EIBS Ingenieurbüro für Bauwesen GmbH	gezeichnet	07/2020	Sch
Dresden, den 03.07.2020	geprüft	07/2020	Kurn
	Projekt-Nr.: 22.8681/02		

Vorhabenträger:
DVB Dresdner Verkehrsbetriebe AG Center Infrastruktur - Engineering - Tel.: 0351/857-2136
Landeshauptstadt Dresden Geschäftsbereich Stadtentwicklung, Bau, Verkehr und Liegenschaften Straßen- und Tiefbauamt Tel.: 0351/4880

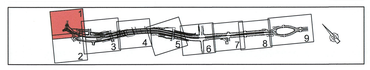

Nr.	Art der Änderung	Datum	Zeichen
1	Entfall Rampe zw. Budapester Str. und Zwickauer Str., Ersatz durch Aufzug; Anpassung Fahrleitung	07/2022	Gal

FESTSTELLUNGSENTWURF

Inhalt: Leitungsbestandsplan
Unterlage / Blatt-Nr.: 16.1 / 1a
Plancode:
Maßstab: 1:250
Straße: Nossener Brücke / Nürnberger Straße Station: 0+008 bis 1+878

2020 Stadtbahn Dresden

Stadtbahn 2020
Teilabschnitt 1.2
Nossener Brücke / Nürnberger Straße

aufgestellt:
Dresdner Verkehrsbetriebe AG
Center Infrastruktur
Seiffert
Vorstand Personal

22. Juli 2022
M. Zimmermann
Centerleiter T4

Dokument-Nr.: 39743 Ver.: 3
AWA/ROH: T45_28 SB2829_TA1_2_NOSSB_Dokument-Nr_39743