MITNETZ STROM

Umwelt
23. Mai 2016
2.4321 Jo.
A | B | I | N | L
F | W | Aw | -r- | S

Landkreis Mansfeld-Südharz
Fachbereich II
20. Mai 2016

Mitteldeutsche Netzgesellschaft Strom mbH • 06076 Halle (Saale)

Landkreis Mansfeld-Südharz
Umweltamt
Lindenallee 56
06295 Lutherstadt Eisleben

Servicecenter Naumburg

Ihre Zeichen	B.mSchG/6/195-rue
Ihre Nachricht	vom 25.04.2016
Unsere Zeichen	7061/2016 VS-R-A-H/GSS
Name	Branko Mayerl
Telefon	03445 / 751-282
Telefax	03445 / 751-202
E-Mail	Branko.Mayerl@Mitnetz-Strom.de

Naumburg, 18.05.2016

Genehmigungsverfahren - Errichtung und Betrieb einer Deponie für Inertabfälle DK 0 Freiesleben-Schacht

Sehr geehrte Damen und Herren,

im Bereich des oben genannten Vorhabens befinden sich Energieversorgungsanlagen der envia Mitteldeutsche Energie AG (enviaM).

In den beigefügten Bestandsplanunterlagen ist die Lage der vorhandenen Anlagen ersichtlich.

Wir weisen darauf hin, dass die Bestandsunterlagen nur zu Planungszwecken und zur Information dienen sollen. Rechtliche Grundlagen können daraus nicht abgeleitet werden, da die Lage der Versorgungsleitungen jederzeit Änderungen unterworfen sein kann.

Die Übergabe der Bestandsunterlagen ersetzt nicht das Schachtscheinverfahren.

Zu den Versorgungsleitungen sind die festgelegten Abstände, entsprechend dem einschlägigen Vorschriften- und Regelwerk zu beachten und einzuhalten.

Aus heutiger Sicht plant die envia TEL bzw. MITNETZ STROM als Betreiber der enviaM-Anlagen keine Maßnahmen zur Änderung oder Erweiterung von Versorgungsanlagen.

Unterirdische Versorgungsanlagen sind grundsätzlich von Bepflanzungen, Anschüttungen und Überbauungen (z. B. Längsüberbauung mit Borden) freizuhalten.

Für Kabelanlagen gelten Schutzstreifenbreiten von 4,0 Metern (d. h. 2,0 Meter zu beiden Seiten der Trasse). Das Anpflanzen niedrigwachsender Gehölze, Hecken oder Sträucher im Bereich der Schutzstreifen kann auf Antrag genehmigt werden. Jedoch wird nur eine aufgelockerte Pflanzaufteilung gestattet, um die dauerhafte Zugänglichkeit der Anlage zu gewährleisten.

Im Bereich der unterirdischen Anlagen ist Handschachtung erforderlich.

VDE TSM GEPRÜFT

TOP AUSBILDUNGS-BETRIEB 2015 der IHK Halle-Dessau

Mitteldeutsche Netzgesellschaft Strom mbH

Geschäftsanschrift:
Magdeburger Straße 36
06112 Halle (Saale)

Postanschrift:
06076 Halle (Saale)

T 0345 216-0
F 0345 216-2311
I www.mitnetz-strom.de

Vorsitzender des Aufsichtsrates:
Dipl.-Kfm. Tim Hartmann

Geschäftsführung:
Ralf Hiersig,
Dr. Adolf Schweer

Sitz des Unternehmens:
Halle (Saale)
Eingetragen beim Amtsgericht Stendal
Handelsregister-Nr.
HRB 215080

Bankverbindung:
Deutsche Bank AG
Chemnitz
BLZ 870 700 00
Kto-Nr. 120 16 64 00
BIC DEUTDE8CXXX
IBAN
DE29 8707 0000 0120 1664 00

USt-ID-Nr. DE814181768

MITNETZ STROM

Generell bitten wir Sie, Ihre Planung an die vorhandenen Anlagen der enviaM so anzupassen, dass Umverlegungsmaßnahmen entfallen.

Werden durch Baumaßnahmen Änderungen bzw. Sicherungsmaßnahmen an unseren Anlagen notwendig, so sind diese zu beantragen. Die Kosten dafür sind vom

Veranlasser zu übernehmen, soweit keine anderen Regelungen Anwendung finden. Dies betrifft auch erforderliche Veränderungen von Tiefenlagen bei Kabeltrassen. Ein entsprechender Antrag ist möglichst frühzeitig zu stellen an:

MITNETZ STROM, Standort Naumburg, Steinkreuzweg 9, 06618 Naumburg

Die bauausführende Firma hat rechtzeitig die aktuelle Auskunft über den Leitungsbestand der enviaM (Schachtschein) im zuständigen Servicecenter einzuholen:

MITNETZ STROM, Servicecenter Klostermansfeld, Bahnhofstraße 18, 06308 Klostermansfeld
Ansprechpartner: Herr Quilitzsch, Tel.: 034772/ 55-230

Bei Berücksichtigung der vorgenannten Forderungen und Hinweise bestehen zum Vorhaben keine Einwände.

Mit freundlichen Grüßen

Mitteldeutsche Netzgesellschaft Strom mbH

i.A. Trebst i.A. Mayerl

Detlef Trebst Branko Mayerl

Anlage
Bestandsunterlagen

Topografische Karte mit Genehmigung des zuständigen Landesamtes für Vermessung und Geoinformation.

Auftragsnummer: TOEB 7061/2016	**Deckblatt beachten**	Maßstab: 1:2000	MITNETZ STROM
Ort: Deponie Freiesleben-Schacht	Datum: 18.05.2016	Blatt:	

132

Mitteldeutsche Netzgesellschaft Strom mbH

Magdeburger Str. 36
06112 Halle/Saale
www.mitnetz-strom.de

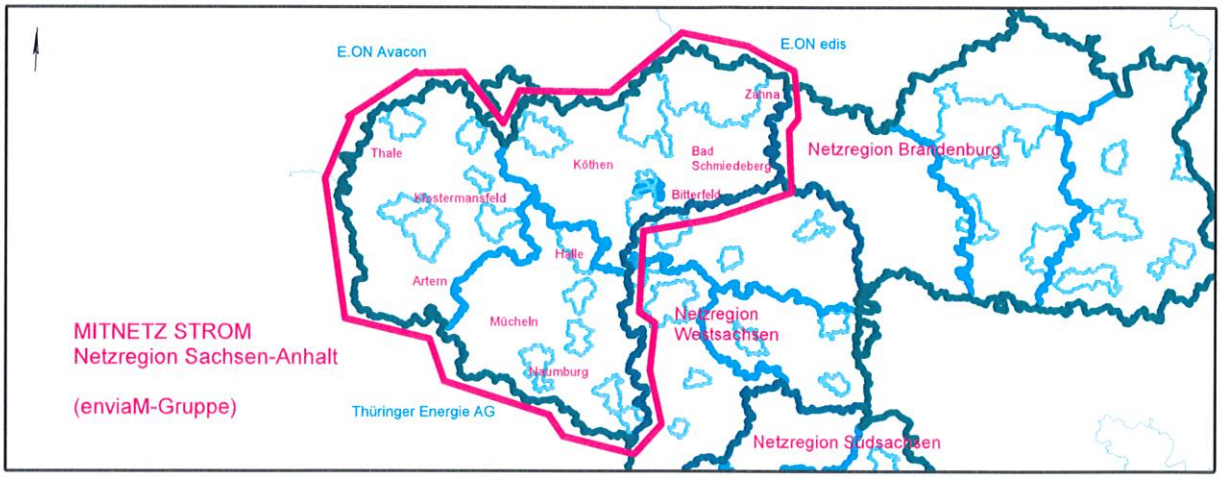

Auskunft nur über Anlagen in Verfügung der **enviaM-Gruppe.** An Kreuzungs- und Näherungsstellen ist entsprechende Rücksicht zu nehmen.

Die Kabelschutzanweisung der **MITNETZ STROM** ist einzuhalten. Keine graphische Maßentnahme möglich.

Bemerkungen:

Verdrängte Darstellung

Zeichenerklärung:

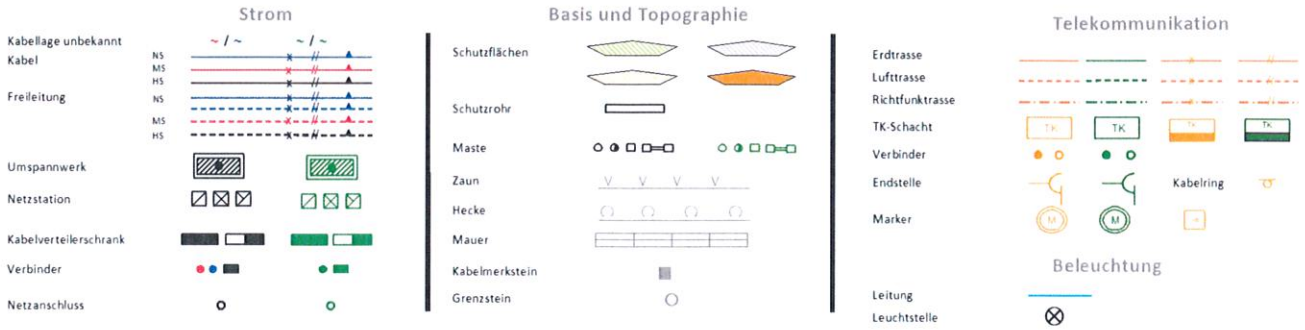

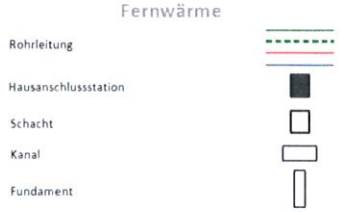

Flurstücke: _____ **Eigentümer:** _____

Mit Art und Umfang der geplanten Bauarbeiten
bin ich/sind wir einverstanden: _____

_____ ,den _____ _____
Unterschrift

Auftragsnummer:
Druckdatum: 05.01.2016
Bearbeiter:
Abteilung: VS-R-A
Telefon :
Fax :

Gemeinde/Stadt: Netzgebiet
Ortsteil :
Gemarkung:
Straße :

MITNETZ STROM
Netzregion Sachsen-Anhalt
SC Klostermansfeld SC Köthen SC Mücheln